



AS BUILT DRAWING

NAMA PROYEK :

PEKERJAAN GEDUNG MEDIK
 (RUMAH SAKIT UMUM AULIA)
 JL. RAYA UTARA NO.3, KEMBANGARUM, SUTOJAYAN, BLITAR

REVISI

NO	REVISI	TANGGAL	PARAF

PEMBERI TUGAS :

PT. WAHYU DYHAS PUTRI
 (RUMAH SAKIT UMUM AULIA)
 JL. RAYA UTARA NO.3, KEMBANGARUM, SUTOJAYAN, BLITAR

SRI BINTARI, S.Kep.Ns
 OWNER

KONSULTAN PENGAWAS :



PT. ETIKA PRANA BASWARA
 Perumahan YKP Wisma Medokan A-5
 Surabaya 60295
 Telp. 031 - 8715121 ;
 Email: epbaswara@gmail.com

AKHMAD BAIDOWI, ST.
 TEAM LEADER

KONTRAKTOR PELAKSANA :



PT. CITRA MANDIRI CIPTA
 Jl. Bratang Gede III-G/2 Surabaya
 Telp. 031 - 5044 123 ;

NURHADI
 SITE MANAGER

NAMA GAMBAR :

DENAH LANTAI 1

NO. PROYEK :

SATUAN UKURAN :

SKALA

1: 200
 PAPER A3

NO. GAMBAR

AR 0201

TANGGAL :

DIGAMBAR :

DIPERIKSA :


DISETUJUI :

NO. REVISI


00

NO. LEMBAR

6

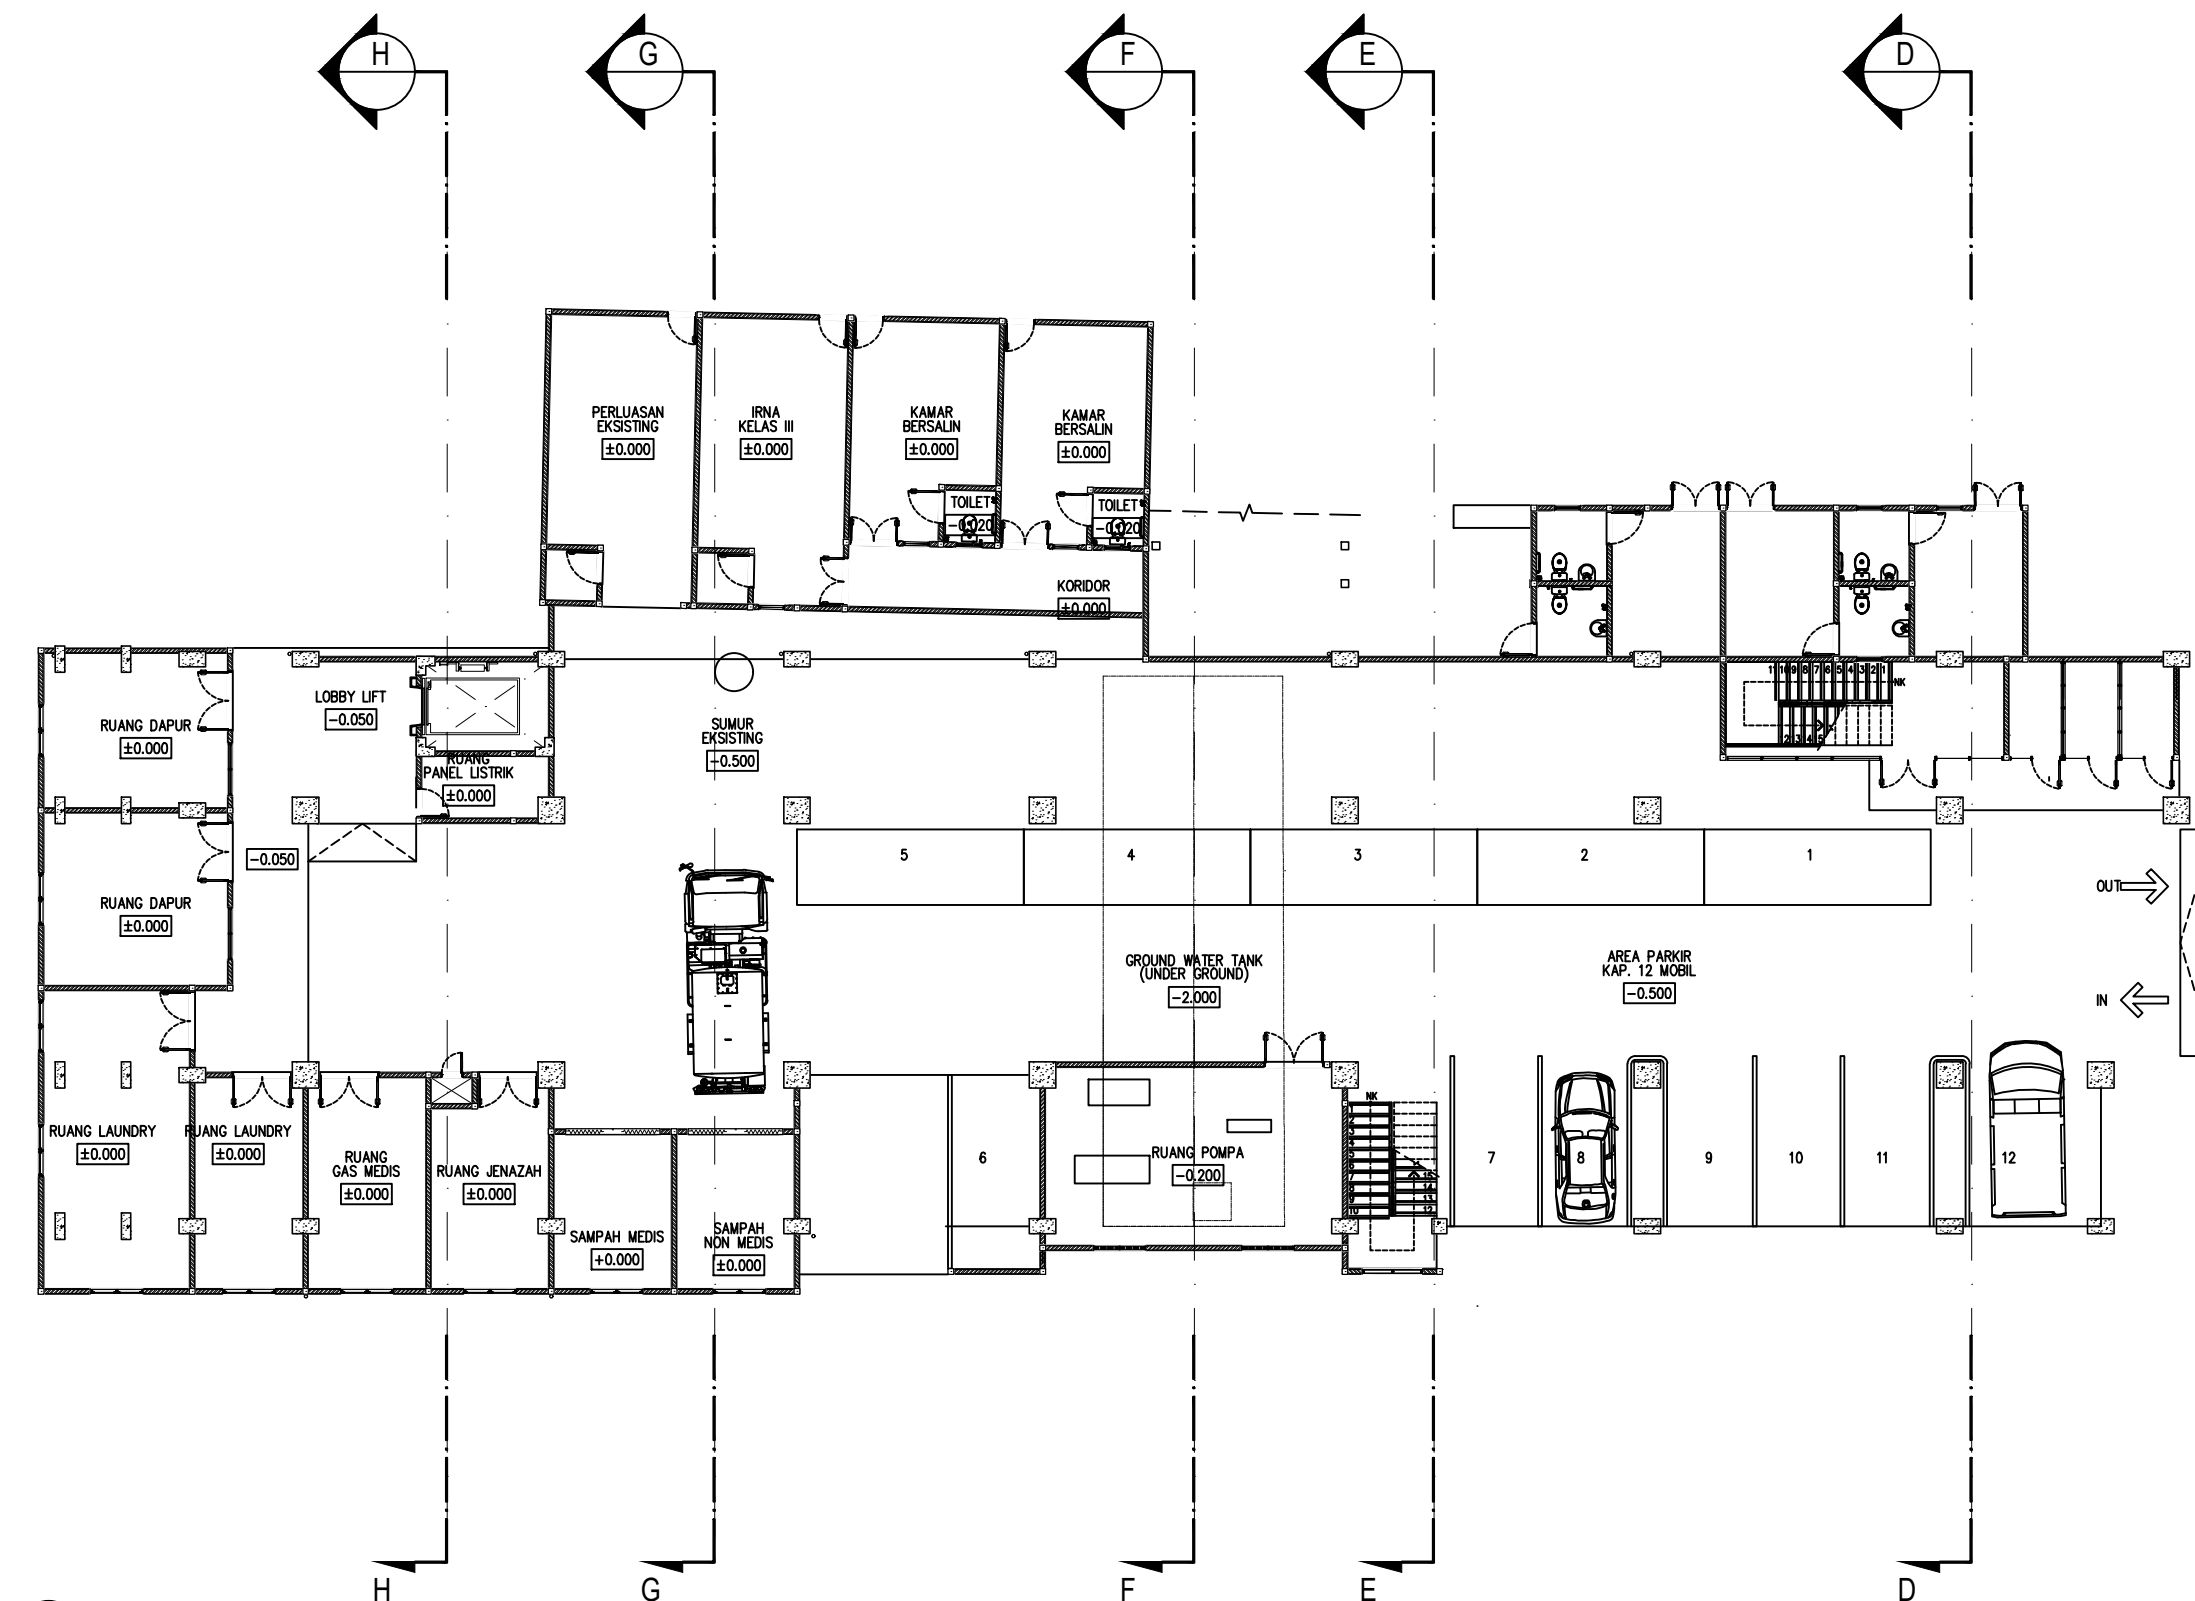

DENAH LANTAI 1
 SKALA 1 : 200 PAPER A3

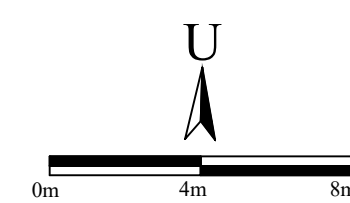



PT. WAHYU DYHAS PUTRI
**RUMAH SAKIT UMUM
 AULIA**

AS BUILT DRAWING

NAMA PROYEK :

PEKERJAAN GEDUNG MEDIK
 (RUMAH SAKIT UMUM AULIA)
 JL. RAYA UTARA NO.3, KEMBANGARUM, SUTOJAYAN, BLITAR

REVISI

NO	REVISI	TANGGAL	PARAF

PEMBERI TUGAS :

PT. WAHYU DYHAS PUTRI
 (RUMAH SAKIT UMUM AULIA)
 JL. RAYA UTARA NO.3, KEMBANGARUM, SUTOJAYAN, BLITAR

SRI BINTARI, S.Kep.Ns
 OWNER

KONSULTAN PENGAWAS :

PT. ETIKA PRANA BASWARA
 Perumahan YKP Wisma Medokan A-5
 Surabaya 60295
 Telp. 031 - 8715121 ;
 Email: epbaswara@gmail.com

AKHMAD BAIOWI, ST.
 TEAM LEADER

KONTRAKTOR PELAKSANA :

PT. CITRA MANDIRI CIPTA
 Jl. Bratang Gede III-G/2 Surabaya
 Telp. 031 - 5044 123 ;

NURHADI
 SITE MANAGER

NAMA GAMBAR :

DENAH LANTAI 2

NO. PROYEK :

SATUAN UKURAN :

SKALA

1: 200
 PAPER A3

NO. GAMBAR

AR 0202

TANGGAL :

DIGAMBAR :

DIPERIKSA :


DISETUJUI :

NO. REVISI


00

NO. LEMBAR

7

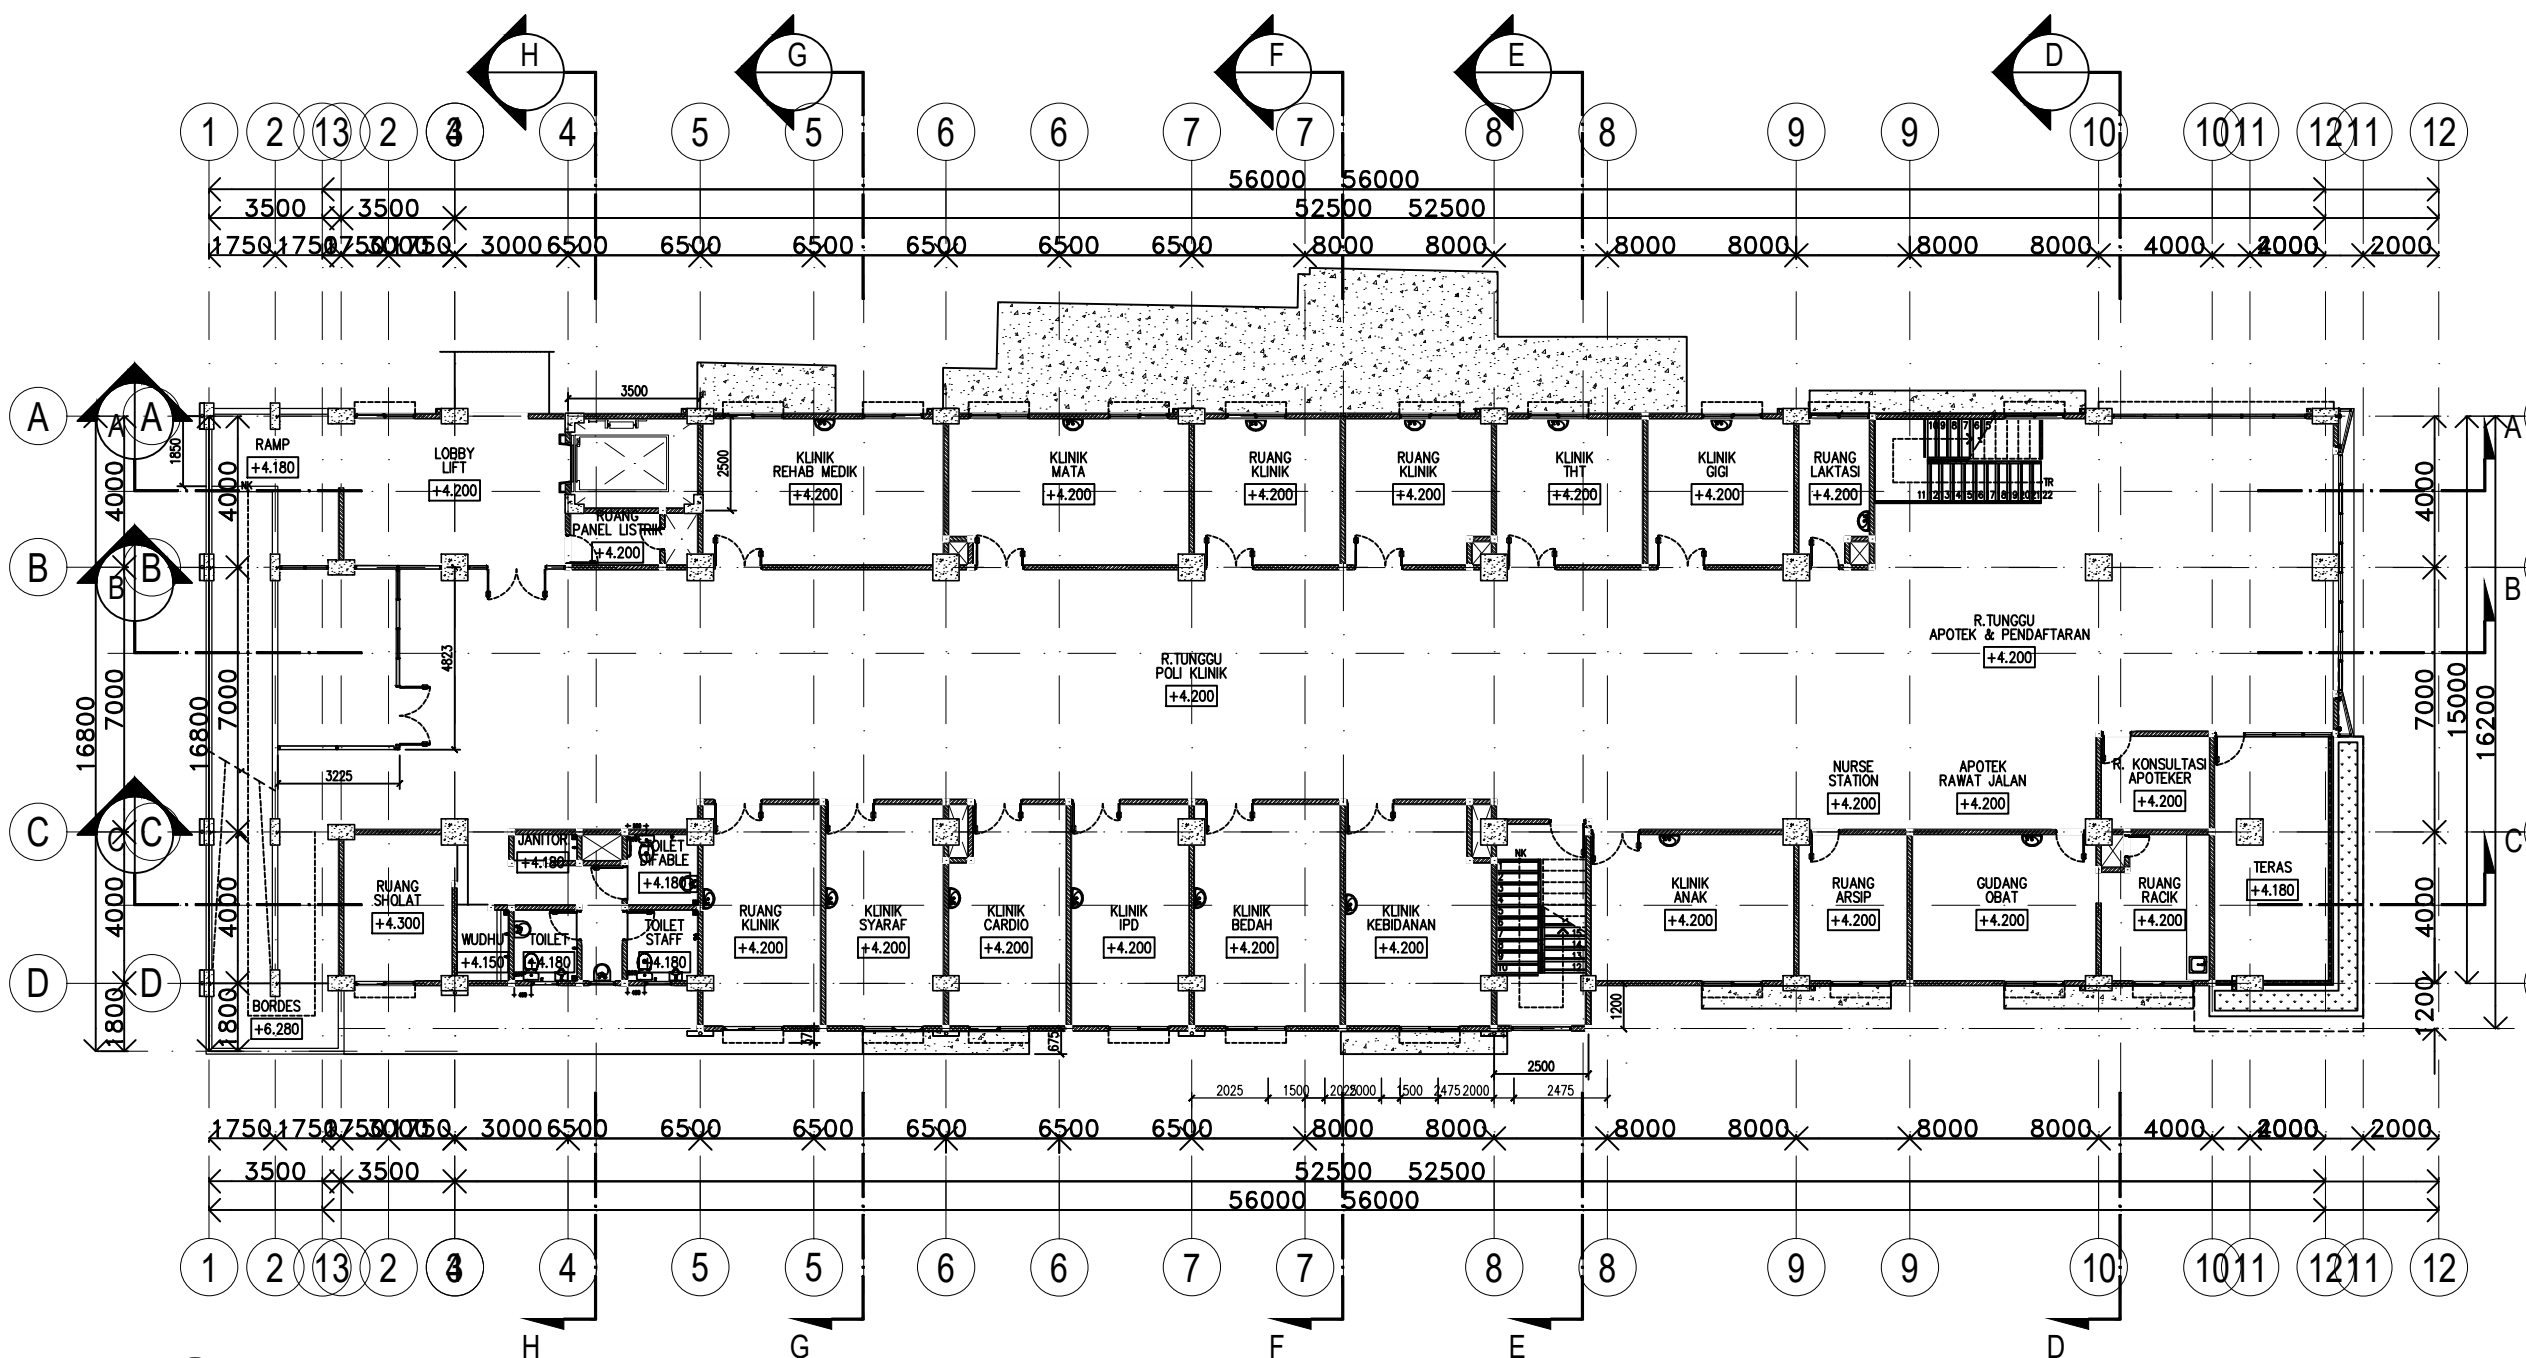

DENAH LANTAI 2
 SKALA 1 : 200 PAPER A3

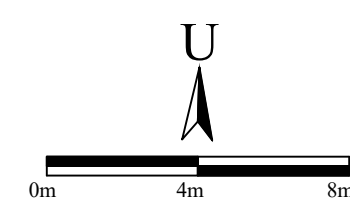



AS BUILT DRAWING

NAMA PROYEK :

PEKERJAAN GEDUNG MEDIK
 (RUMAH SAKIT UMUM AULIA)
 JL. RAYA UTARA NO.3, KEMBANGARUM, SUTOJAYAN, BLITAR

REVISI

NO	REVISI	TANGGAL	PARAF

PEMBERI TUGAS :

PT. WAHYU DYHAS PUTRI
 (RUMAH SAKIT UMUM AULIA)
 JL. RAYA UTARA NO.3, KEMBANGARUM, SUTOJAYAN, BLITAR

SRI BINTARI, S.Kep.Ns
 OWNER

KONSULTAN PENGAWAS :

PT. ETIKA PRANA BASWARA
 Perumahan YKP Wisma Medokan A-5
 Surabaya 60295
 Telp. 031 - 8715121 ;
 Email: epbaswara@gmail.com

AKHMAD BAIDOWI, ST.
 TEAM LEADER

KONTRAKTOR PELAKSANA :

PT. CITRA MANDIRI CIPTA
 Jl. Bratang Gede III-G/2 Surabaya
 Telp. 031 - 5044 123 ;

NURHADI
 SITE MANAGER

NAMA GAMBAR :

DENAH LANTAI 4

NO. PROYEK :

SATUAN UKURAN :

SKALA

1: 200
 PAPER A3

NO. GAMBAR

AR 0204

TANGGAL :

DIGAMBAR :

DIPERIKSA :



DISETUJUI :

NO. REVISI

00

NO. LEMBAR

9

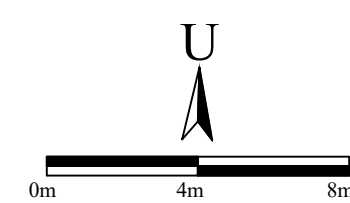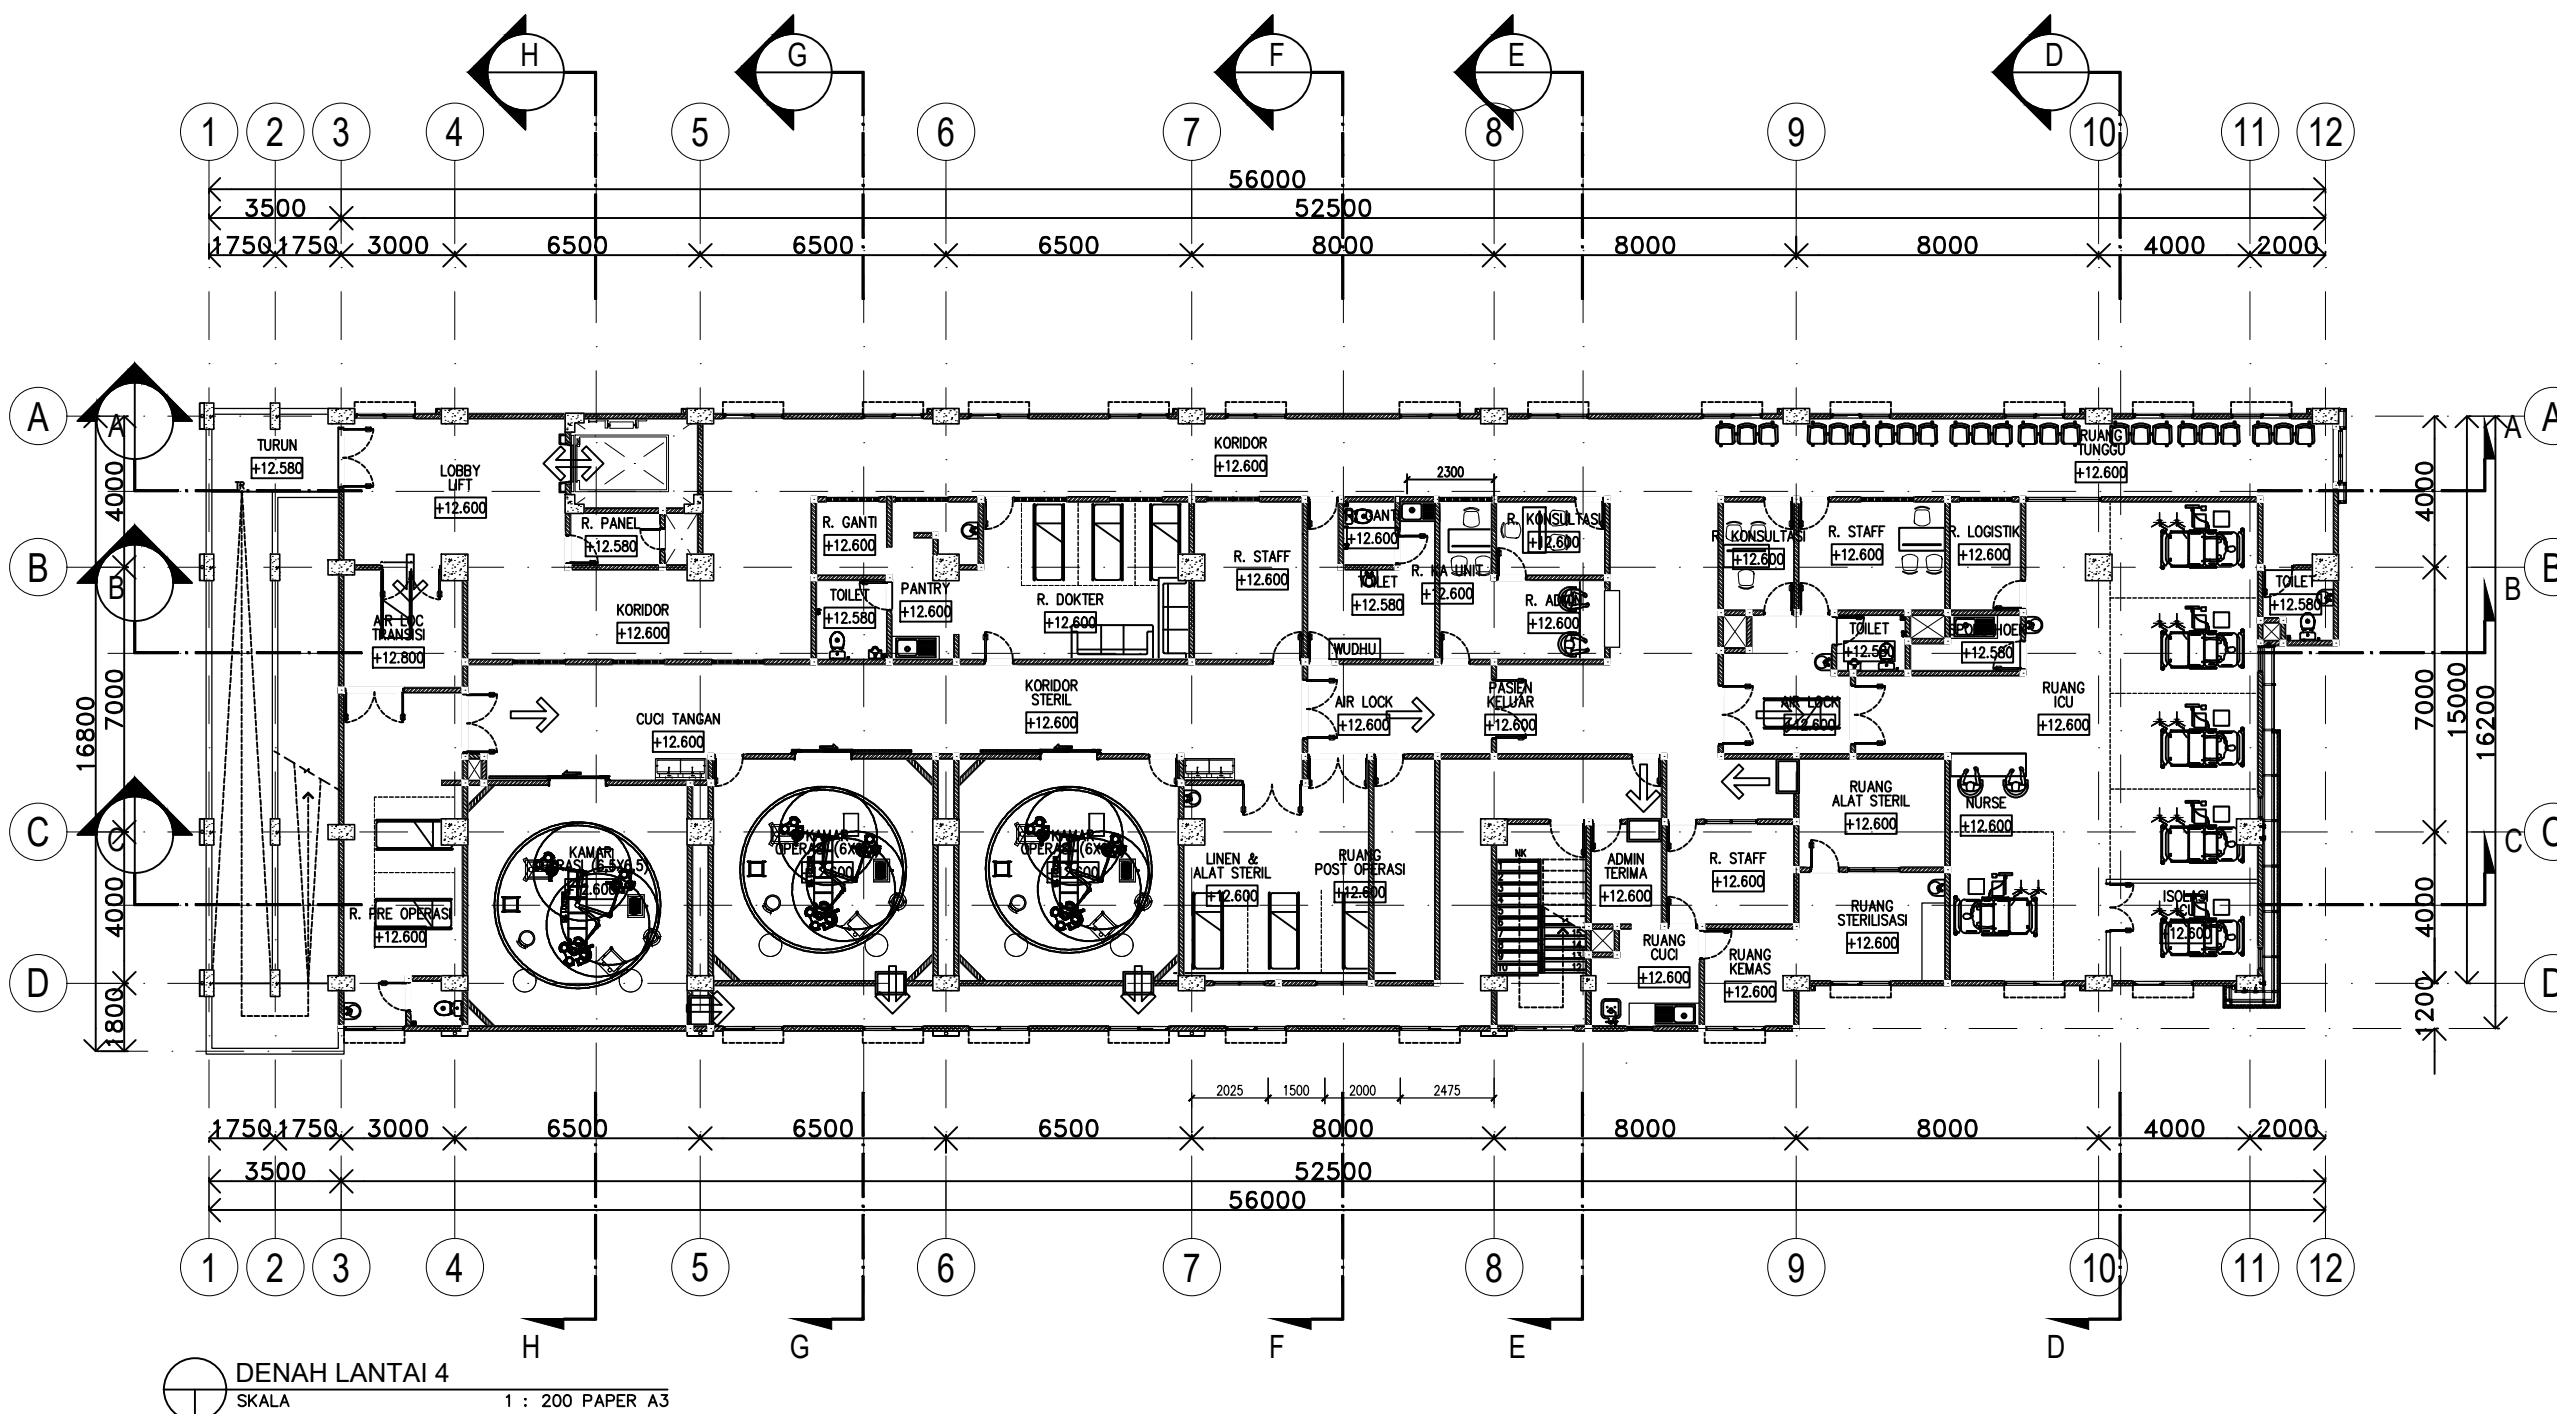



PT. WAHYU DYHAS PUTRI
RUMAH SAKIT UMUM
AULIA

AS BUILT DRAWING

NAMA PROYEK :

PEKERJAAN GEDUNG MEDIK
(RUMAH SAKIT UMUM AULIA)
JL. RAYA UTARA NO.3, KEMBANGARUM, SUTOJAYAN, BLITAR

REVISI

NO	REVISI	TANGGAL	PARAF

PEMBERI TUGAS :

PT. WAHYU DYHAS PUTRI
(RUMAH SAKIT UMUM AULIA)
JL. RAYA UTARA NO.3, KEMBANGARUM, SUTOJAYAN, BLITAR

SRI BINTARI, S.Kep.Ns
OWNER

KONSULTAN PENGAWAS :



PT. ETIKA PRANA BASWARA
Perumahan YKP Wisma Medokan A-5
Surabaya 60295
Telp. 031 - 8715121 ;
Email: epbaswara@gmail.com

AKHMAD BAIDOWI, ST.
TEAM LEADER

KONTRAKTOR PELAKSANA :



PT. CITRA MANDIRI CIPTA
Jl. Bratang Gede III-G/2 Surabaya
Telp. 031 - 5044 123 ;

NURHADI
SITE MANAGER

NAMA GAMBAR :

DENAH ATTIC


NO. PROYEK :

SATUAN UKURAN :

SKALA NO. GAMBAR NO. REVISI NO. LEMBAR

1:200 PAPER A3 AR 0205 00 10

TANGGAL :
DIGAMBAR :
DIPERIKSA :
DISETUJUI :

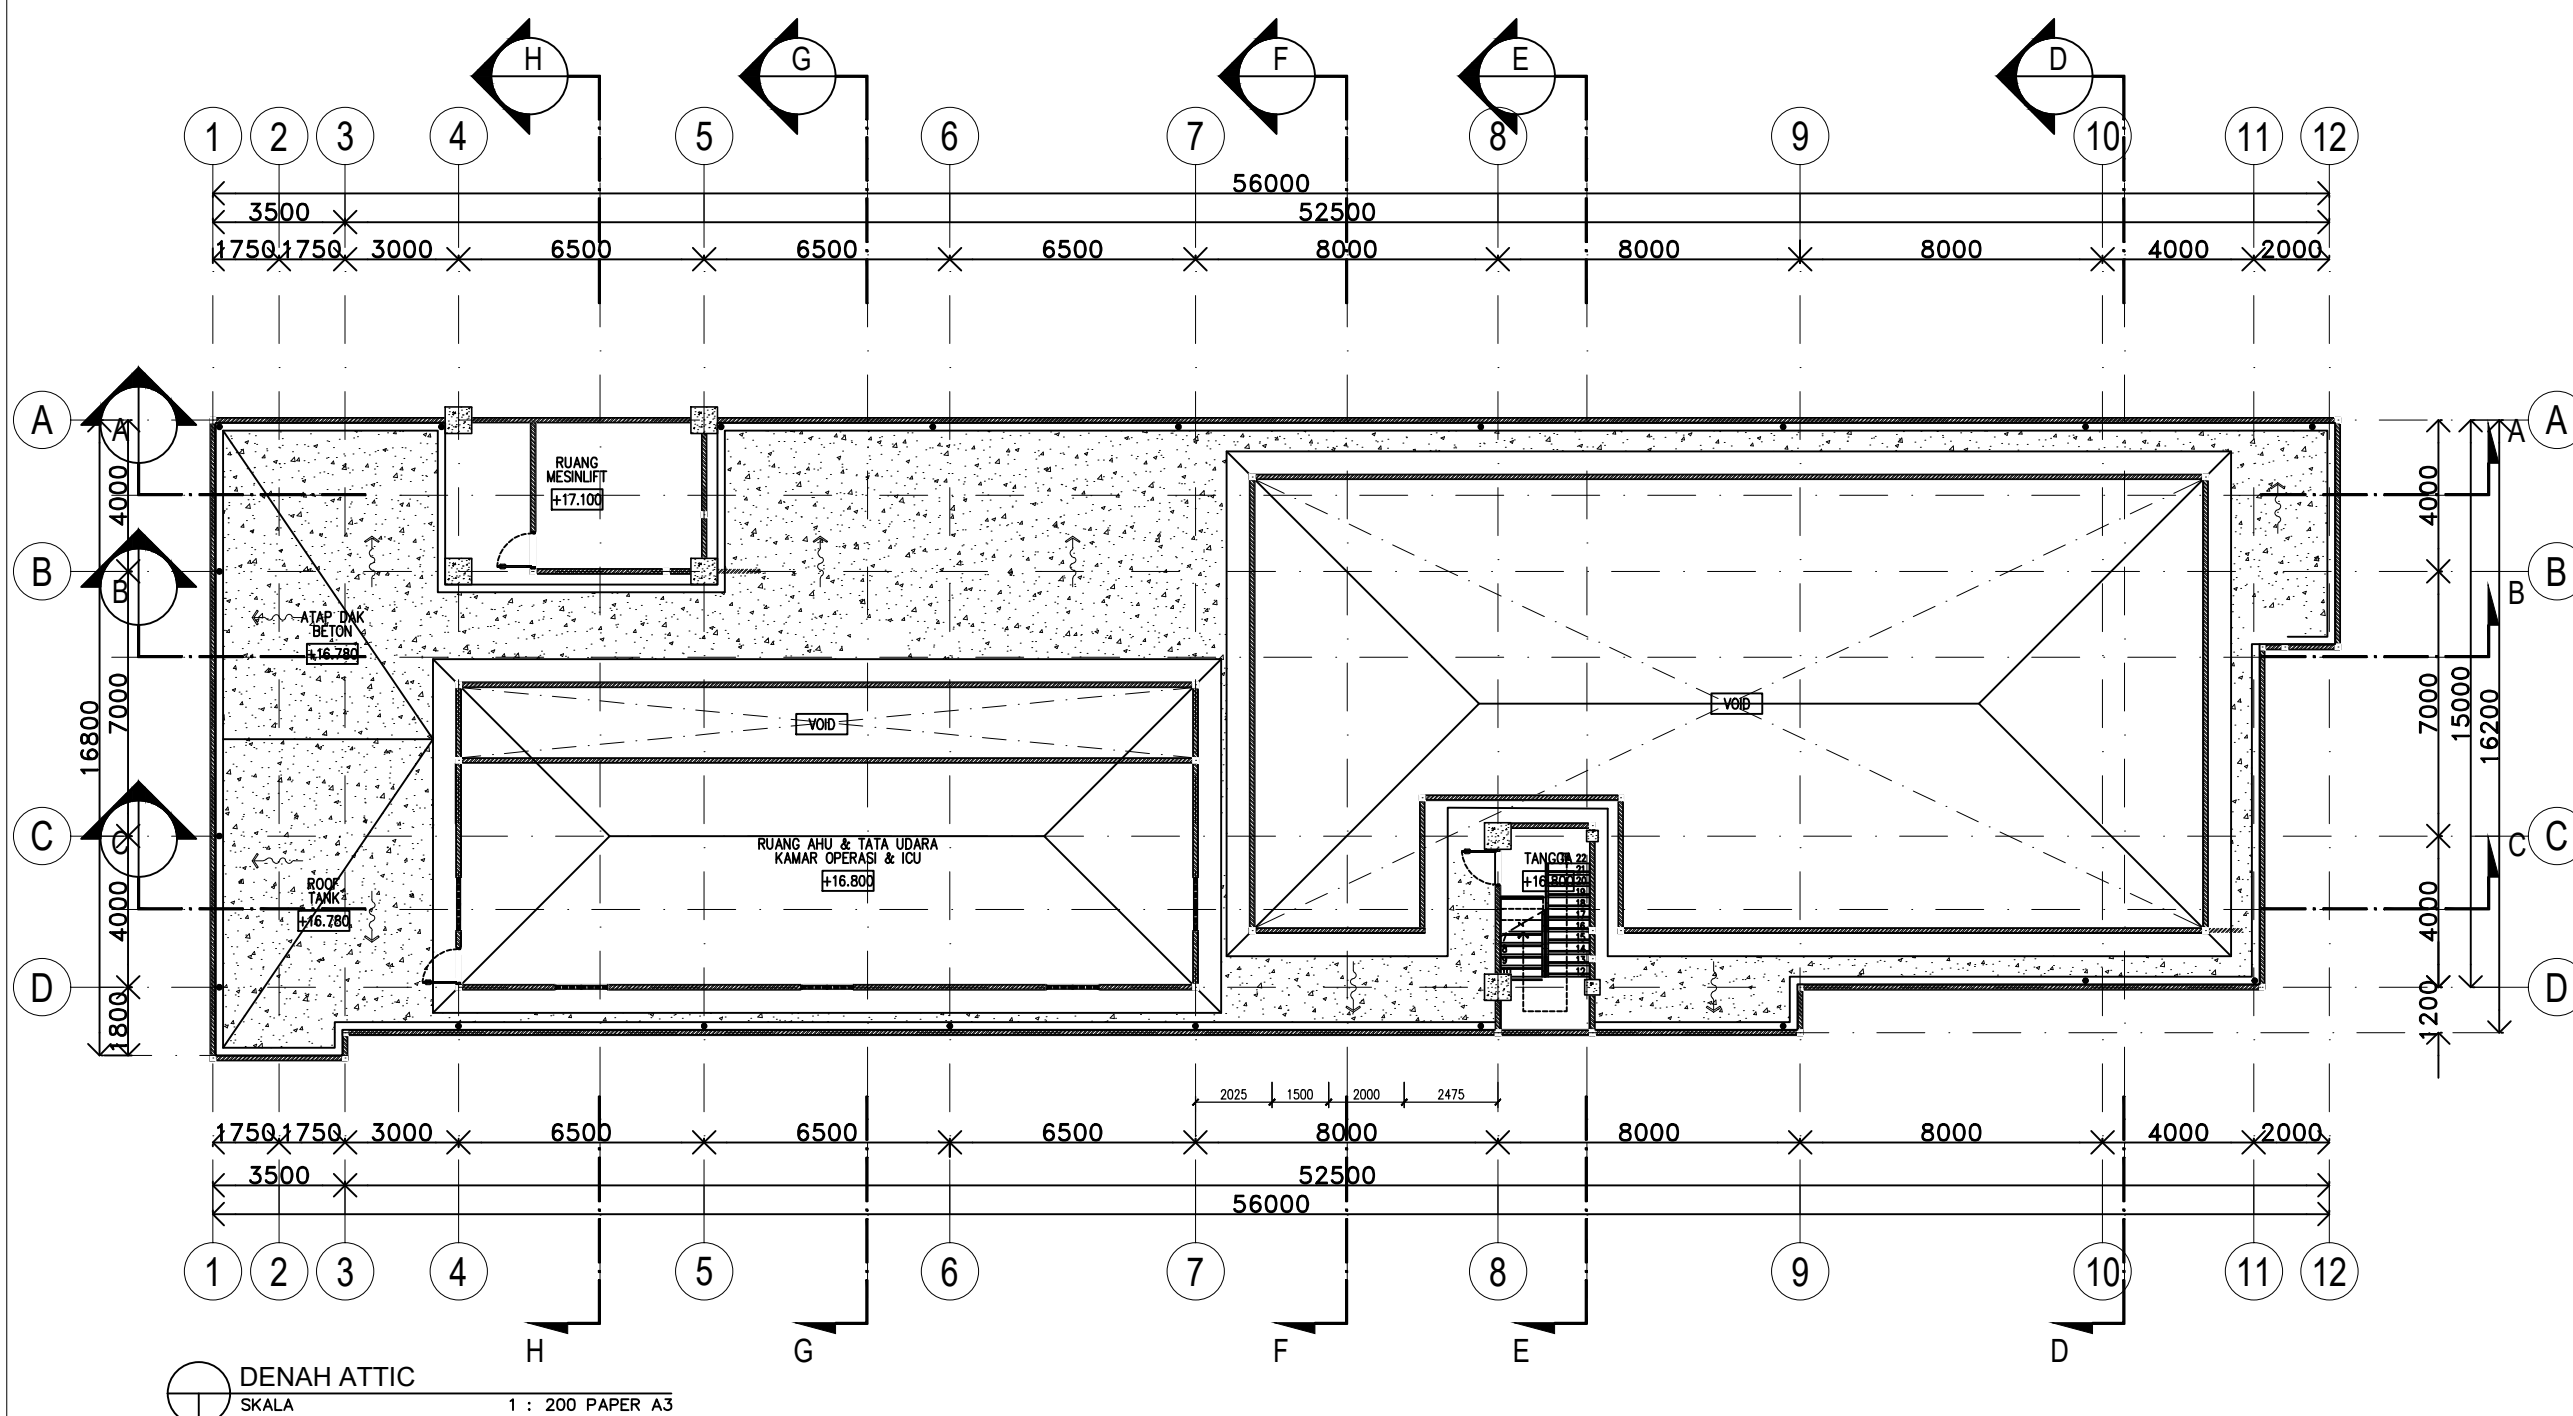

DENAH ATTIC
SKALA 1 : 200 PAPER A3



AS BUILT DRAWING

NAMA PROYEK :

PEKERJAAN GEDUNG MEDIK
(RUMAH SAKIT UMUM AULIA)
JL. RAYA UTARA NO.3, KEMBANGARUM, SUTOJAYAN, BLITAR

REVISI

NO	REVISI	TANGGAL	PARAF

PEMBERI TUGAS :

PT. WAHYU DYHAS PUTRI
(RUMAH SAKIT UMUM AULIA)
JL. RAYA UTARA NO.3, KEMBANGARUM, SUTOJAYAN, BLITAR

SRI BINTARI, S.Kep.Ns
OWNER

KONSULTAN PENGAWAS :



PT. ETIKA PRANA BASWARA
Perumahan YKP Wisma Medokan A-5
Surabaya 60295
Telp. 031 - 8715121 ;
Email: epbaswara@gmail.com

AKHMAD BAIDOWI, ST.
TEAM LEADER

KONTRAKTOR PELAKSANA :



PT. CITRA MANDIRI Cipta
Jl. Bratang Gede III-G/2 Surabaya
Telp. 031 - 5044 123 ;

NURHADI
SITE MANAGER

NAMA GAMBAR :

DENAH ATAP

NO. PROYEK :

SATUAN UKURAN :

SKALA

1: 200
PAPER A3

NO. GAMBAR

AR 0206

TANGGAL :

DIGAMBAR :

DIPERIKSA :



DISETUJUI :

NO. REVISI

00

NO. LEMBAR

11

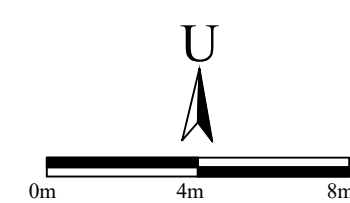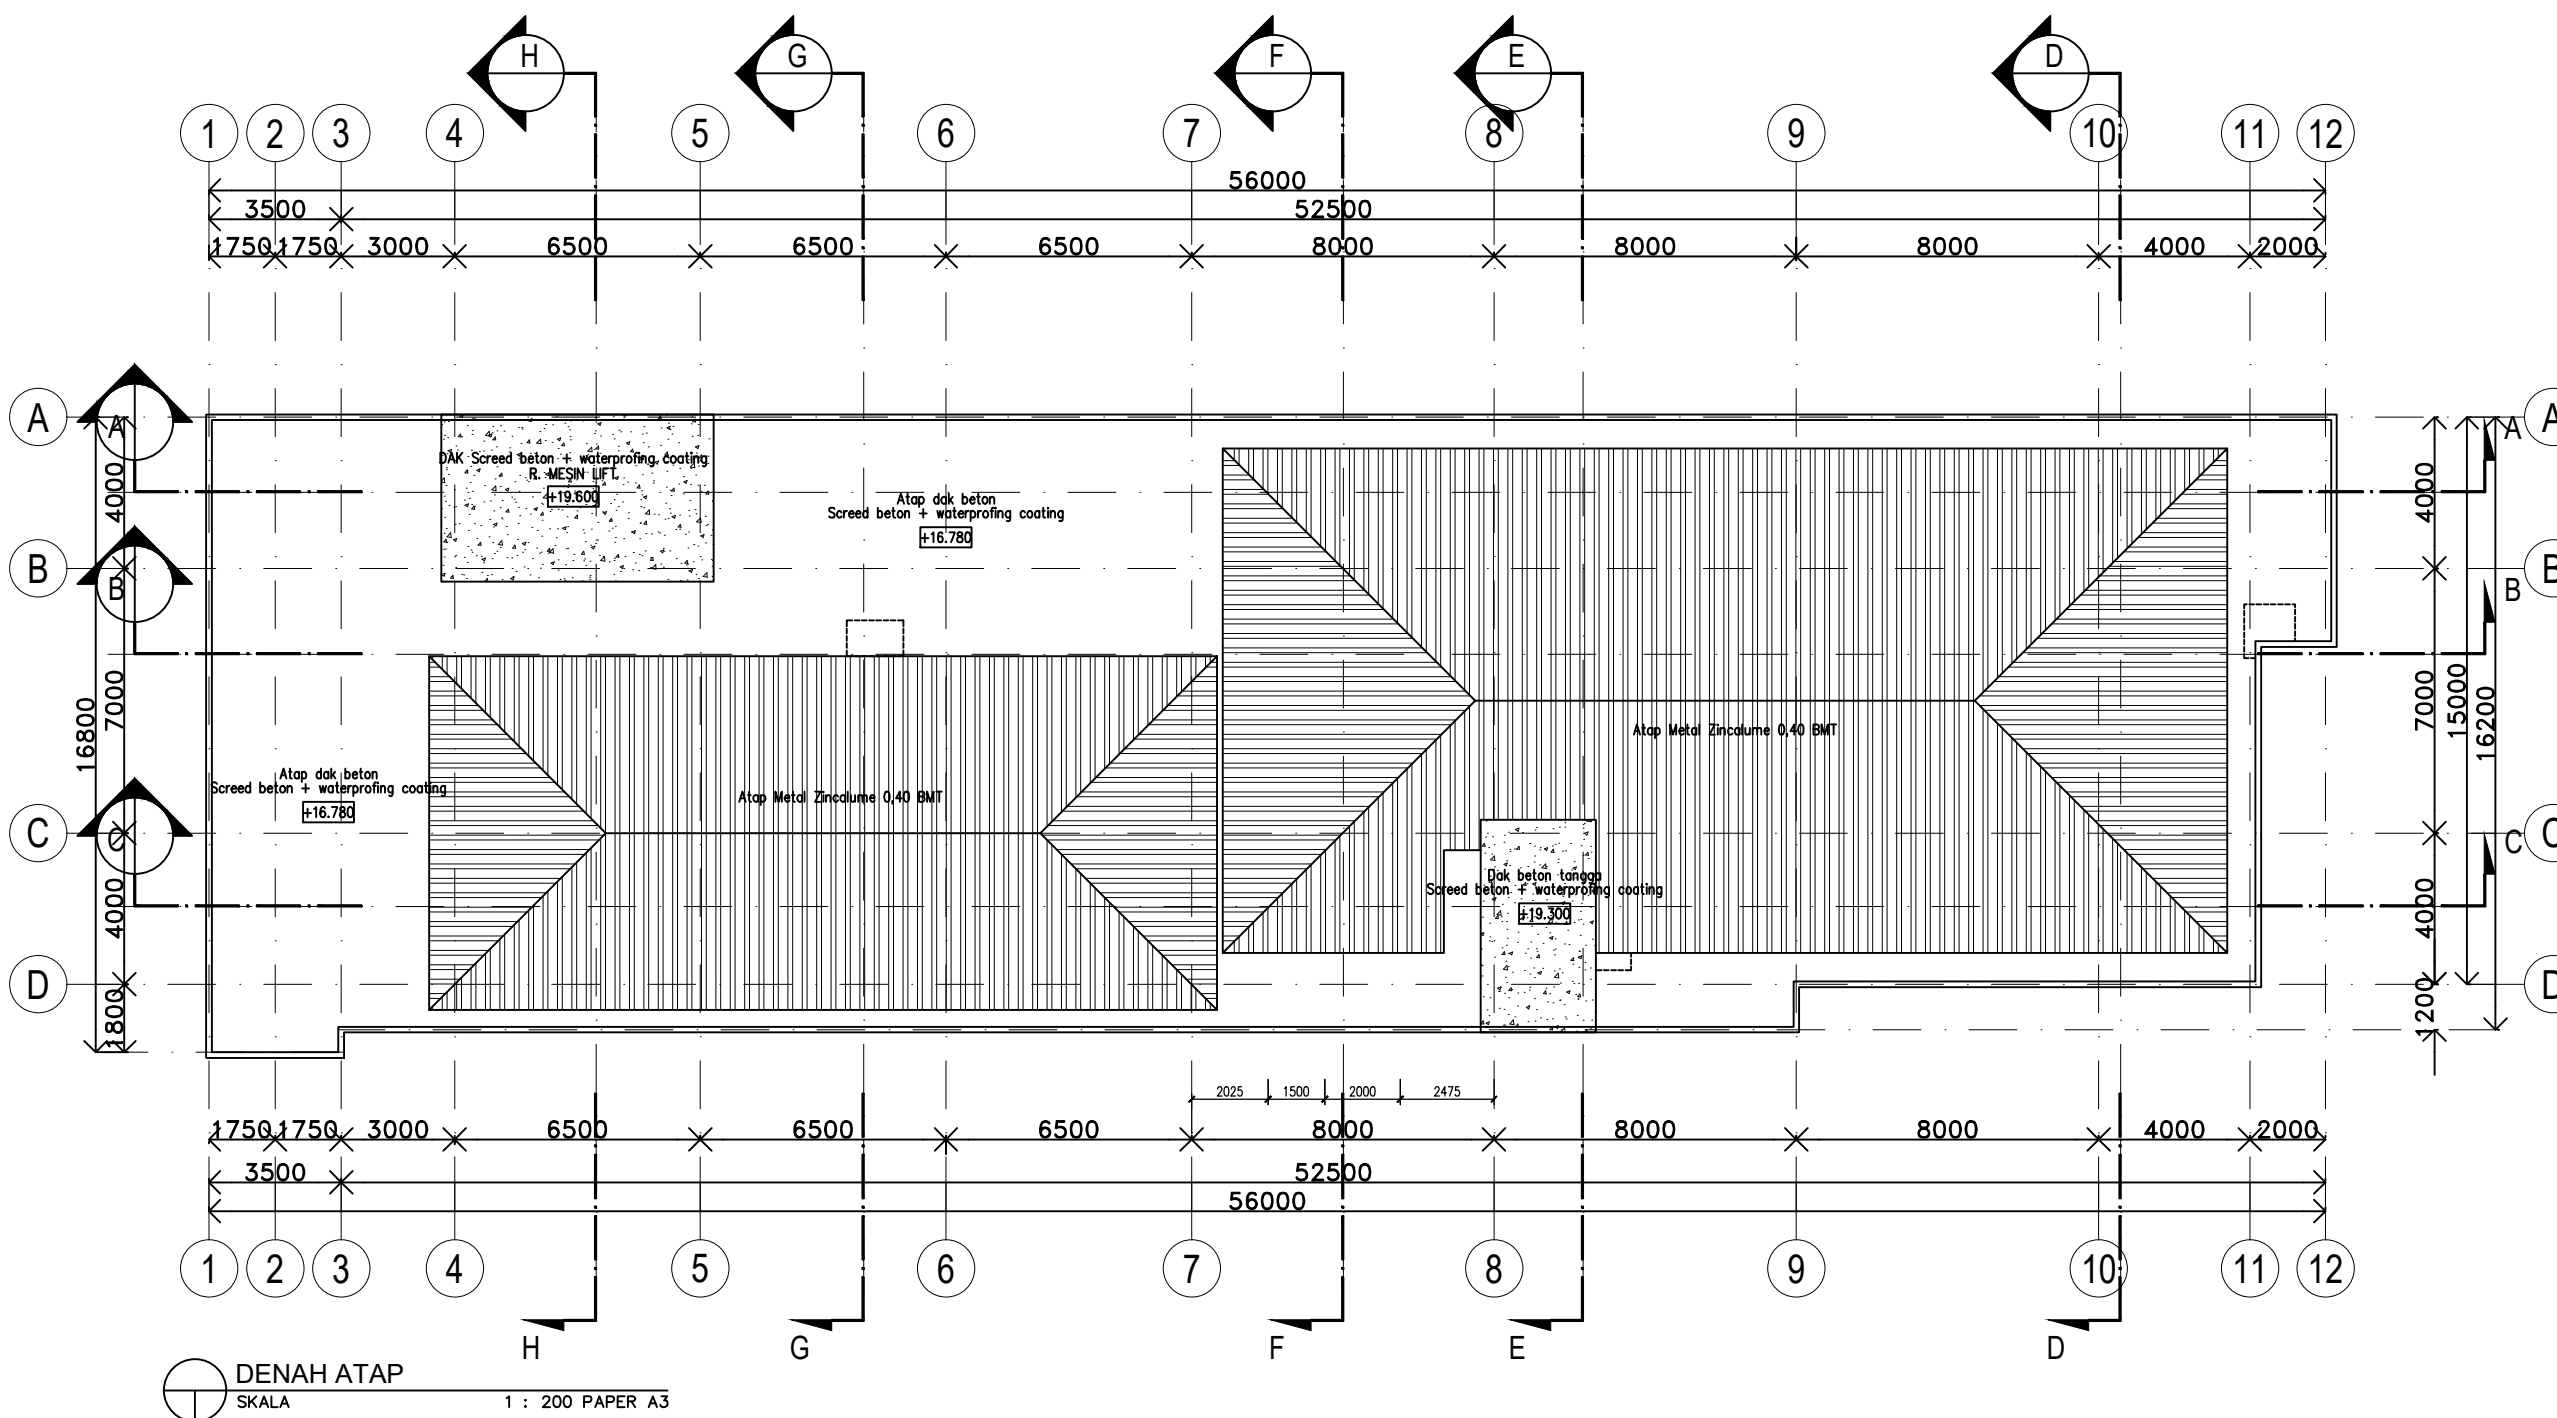



PT. WAHYU DYHAS PUTRI
**RUMAH SAKIT UMUM
 AULIA**

AS BUILT DRAWING

NAMA PROYEK :

PEKERJAAN GEDUNG MEDIK
 (RUMAH SAKIT UMUM AULIA)
 JL. RAYA UTARA NO.3, KEMBANGARUM, SUTOJAYAN, BLITAR

REVISI

NO	REVISI	TANGGAL	PARAF

PEMBERI TUGAS :

PT. WAHYU DYHAS PUTRI
 (RUMAH SAKIT UMUM AULIA)
 JL. RAYA UTARA NO.3, KEMBANGARUM, SUTOJAYAN, BLITAR

SRI BINTARI, S.Kep.Ns
 OWNER

KONSULTAN PENGAWAS :



PT. ETIKA PRANA BASWARA

Perumahan YKP Wisma Medokan A-5
 Surabaya 60295
 Telp. 031 - 8715121 ;
 Email: epbaswara@gmail.com

AKHMAD BAIDOWI, ST.
 TEAM LEADER

KONTRAKTOR PELAKSANA :



PT. CITRA MANDIRI CIPTA

Jl. Bratang Gede III-G/2 Surabaya
 Telp. 031 - 5044 123 ;

NURHADI
 SITE MANAGER

NAMA GAMBAR :

**TAMPAK DEPAN &
 BELAKANG**

NO. PROYEK :

TANGGAL :


SATUAN UKURAN :

DIGAMBAR :


DIPERIKSA :

DISETUJUI :

SKALA	NO. GAMBAR	NO. REVISI	NO. LEMBAR
1:200 PAPER A3	AR 0301	00	12

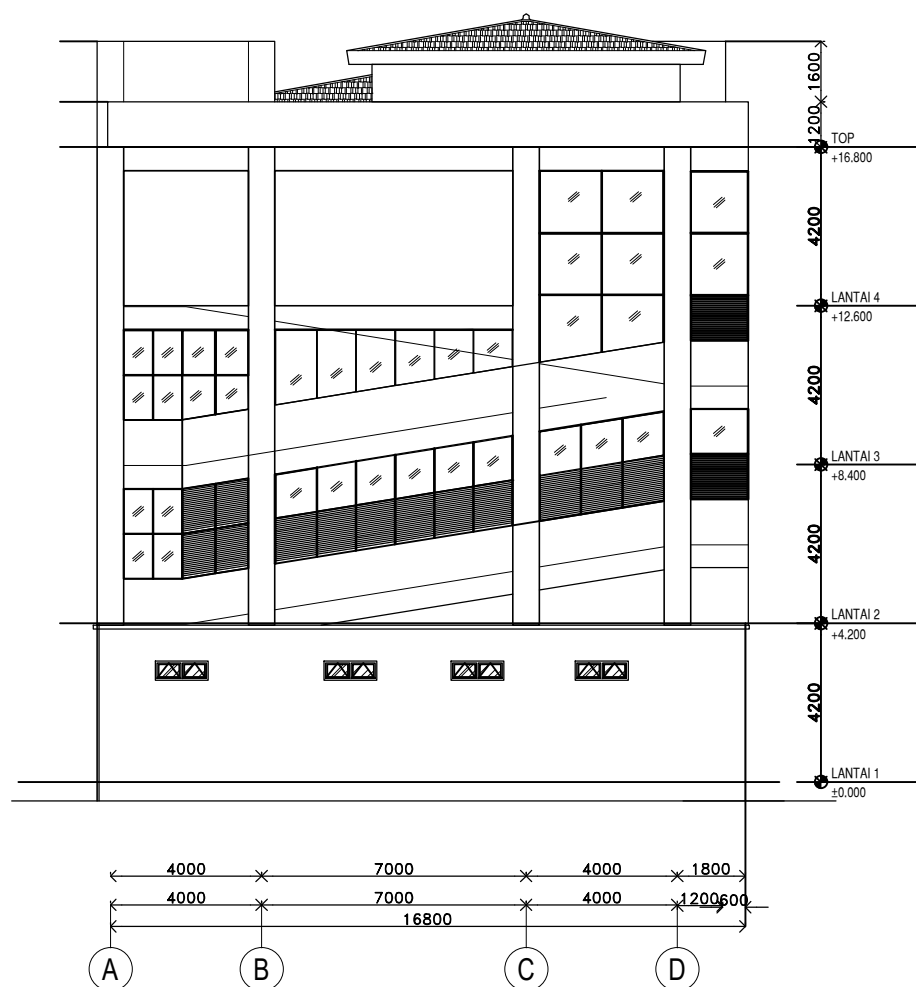

TAMPAK BELAKANG
 SKALA 1 : 200 PAPER A3

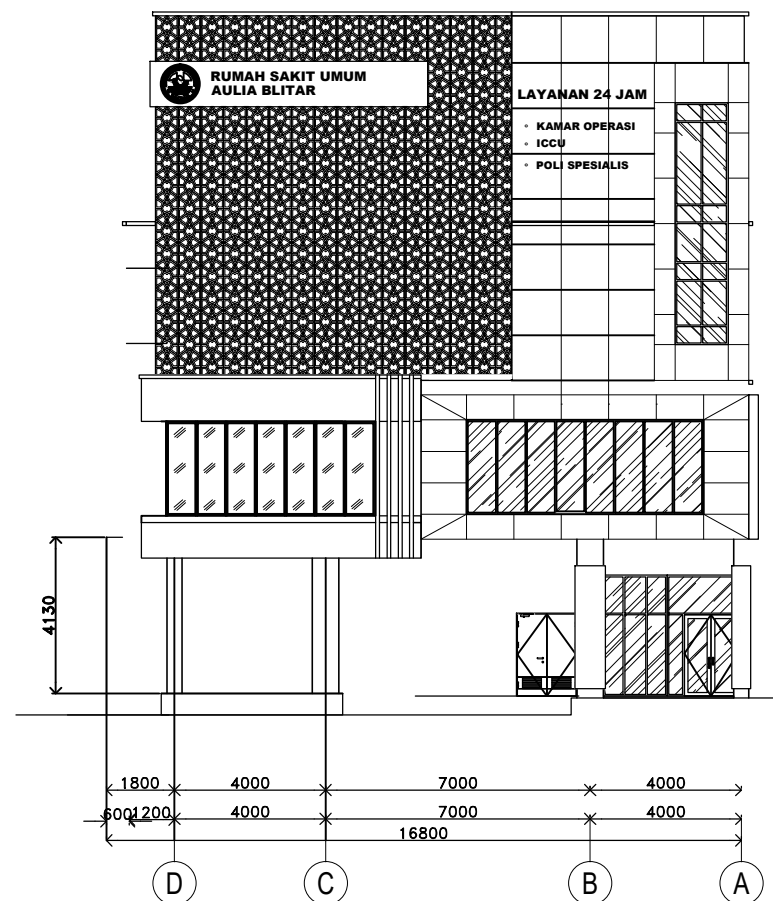

TAMPAK DEPAN
 SKALA 1 : 200 PAPER A3



PT. WAHYU DYHAS PUTRI
**RUMAH SAKIT UMUM
 AULIA**

AS BUILT DRAWING

NAMA PROYEK :

PEKERJAAN GEDUNG MEDIK
 (RUMAH SAKIT UMUM AULIA)
 JL. RAYA UTARA NO.3, KEMBANGARUM, SUTOJAYAN, BLITAR

REVISI

NO	REVISI	TANGGAL	PARAF

PEMBERI TUGAS :

PT. WAHYU DYHAS PUTRI
 (RUMAH SAKIT UMUM AULIA)
 JL. RAYA UTARA NO.3, KEMBANGARUM, SUTOJAYAN, BLITAR

SRI BINTARI, S.Kep.Ns
 OWNER

KONSULTAN PENGAWAS :



PT. ETIKA PRANA BASWARA
 Perumahan YKP Wisma Medokan A-5
 Surabaya 60295
 Telp. 031 - 8715121 ;
 Email: epbaswara@gmail.com

AKHMAD BAIDOWI, ST.
 TEAM LEADER

KONTRAKTOR PELAKSANA :



PT. CITRA MANDIRI CIPTA
 Jl. Bratang Gede III-G/2 Surabaya
 Telp. 031 - 5044 123 ;

NURHADI
 SITE MANAGER

NAMA GAMBAR :

TAMPAK KIRI

NO. PROYEK :

SATUAN UKURAN :

SKALA	NO. GAMBAR	NO. REVISI	NO. LEMBAR
1 : 200 PAPER A3	AR 0302	00	13



TAMPAK SAMPING KIRI
 SKALA 1 : 200 PAPER A3



PT. WAHYU DYHAS PUTRI
**RUMAH SAKIT UMUM
 AULIA**

AS BUILT DRAWING

NAMA PROYEK :

PEKERJAAN GEDUNG MEDIK
 (RUMAH SAKIT UMUM AULIA)
 JL. RAYA UTARA NO.3, KEMBANGARUM, SUTOJAYAN, BLITAR

REVISI

NO	REVISI	TANGGAL	PARAF

PEMBERI TUGAS :

PT. WAHYU DYHAS PUTRI
 (RUMAH SAKIT UMUM AULIA)
 JL. RAYA UTARA NO.3, KEMBANGARUM, SUTOJAYAN, BLITAR

SRI BINTARI, S.Kep.Ns
 OWNER

KONSULTAN PENGAWAS :



PT. ETIKA PRANA BASWARA
 Perumahan YKP Wisma Medokan A-5
 Surabaya 60295
 Telp. 031 - 8715121 ;
 Email: epbaswara@gmail.com

AKHMAD BAIDOWI, ST.
 TEAM LEADER

KONTRAKTOR PELAKSANA :



PT. CITRA MANDIRI CIPTA
 Jl. Bratang Gede III-G/2 Surabaya
 Telp. 031 - 5044 123 ;

NURHADI
 SITE MANAGER

NAMA GAMBAR :

TAMPAK KANAN


NO. PROYEK :

SATUAN UKURAN :

SKALA

1 : 200
 PAPER A3

TANGGAL :	DIGAMBAR :	NO. REVISI	NO. LEMBAR
DIPERIKSA :	DISETUJUI :	00	14

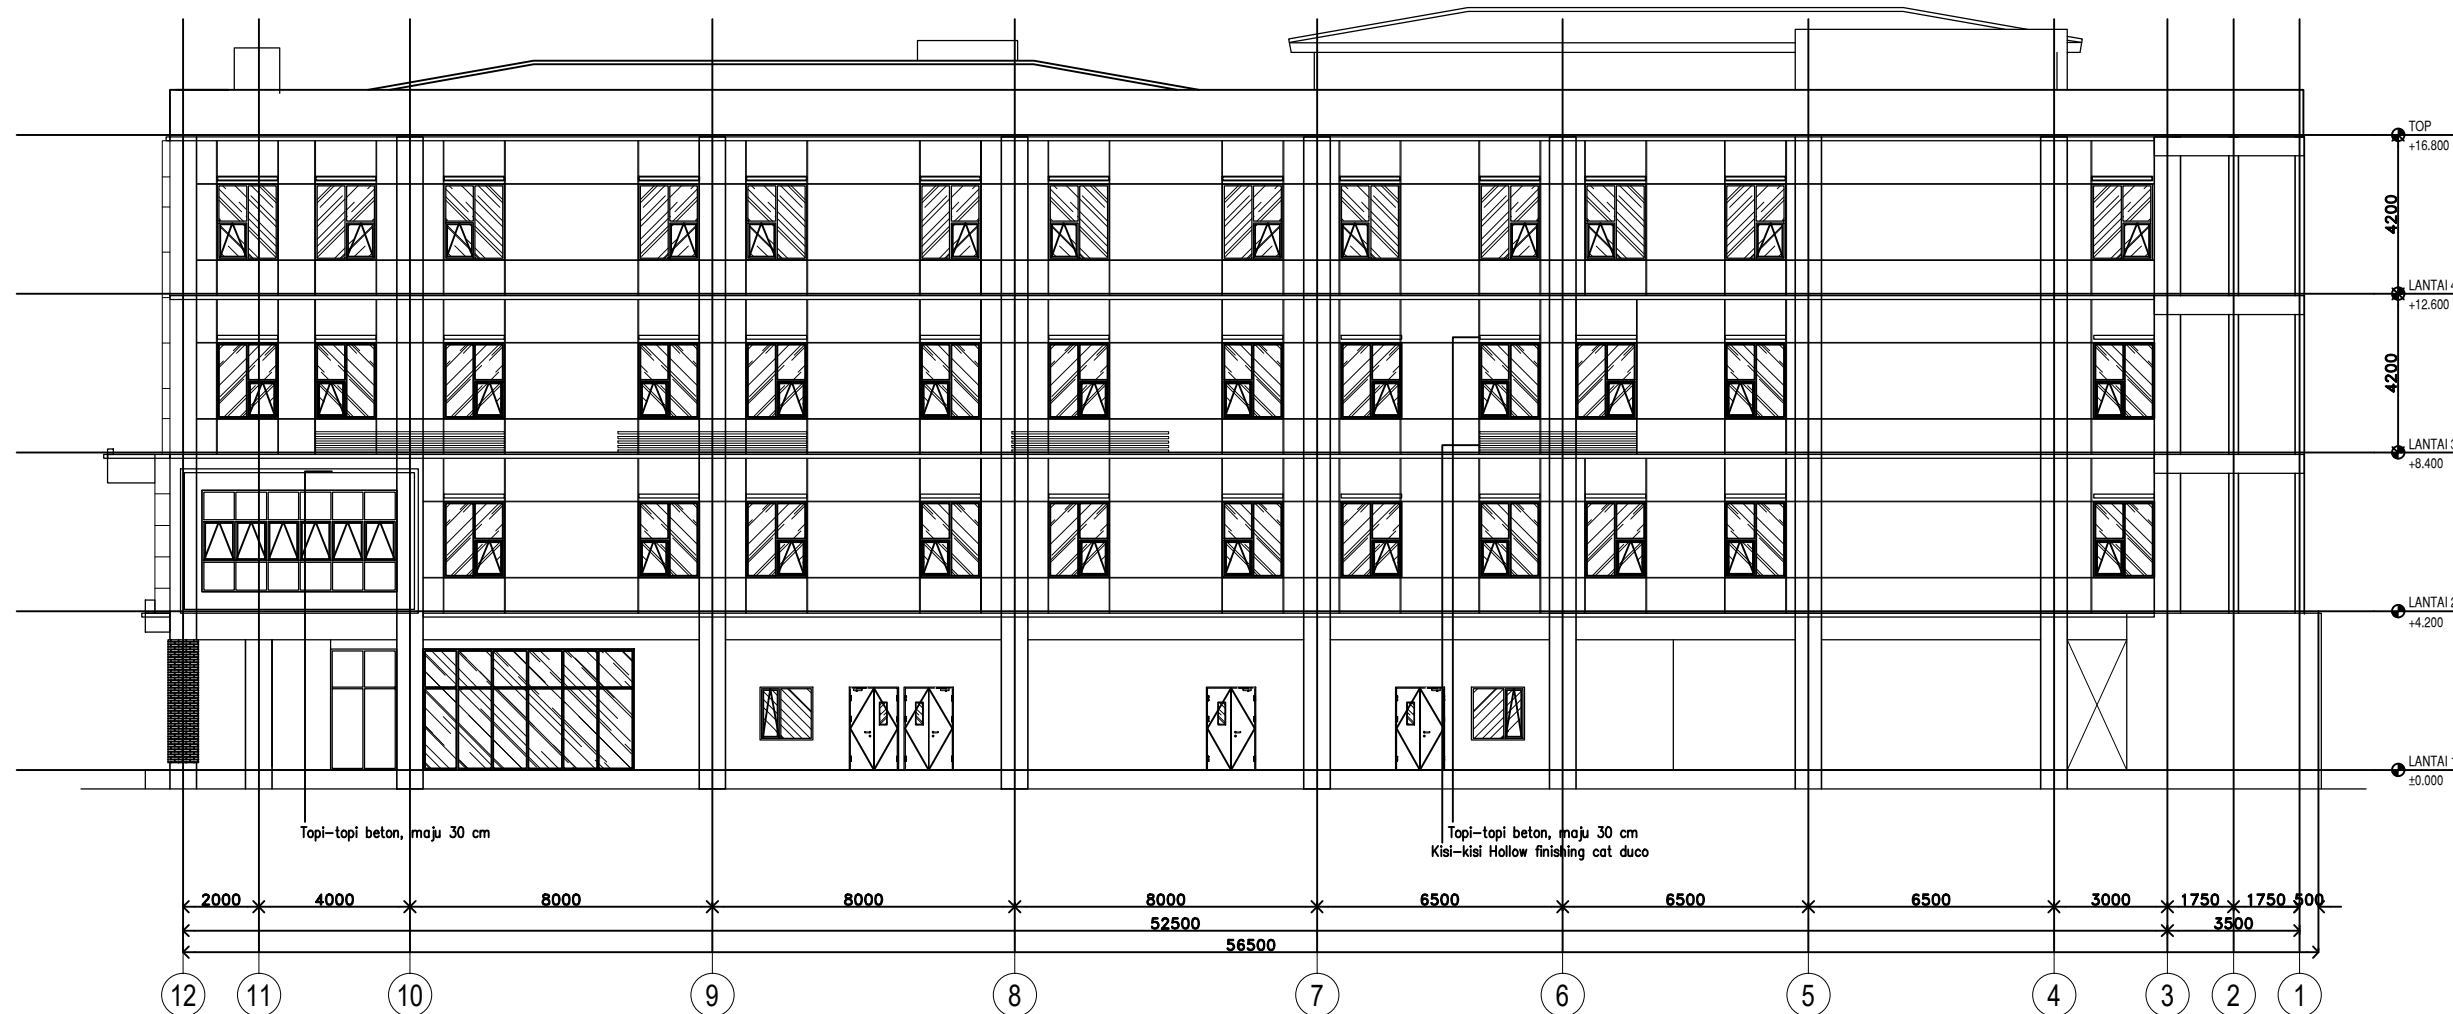

TAMPAK SAMPING KANAN
 SKALA 1 : 200 PAPER A3



PT. WAHYU DYHAS PUTRI
RUMAH SAKIT UMUM
AULIA

AS BUILT DRAWING

NAMA PROYEK :

PEKERJAAN GEDUNG MEDIK
(RUMAH SAKIT UMUM AULIA)
JL. RAYA UTARA NO.3, KEMBANGARUM, SUTOJAYAN, BLITAR

REVISI

NO	REVISI	TANGGAL	PARAF

PEMBERI TUGAS :

PT. WAHYU DYHAS PUTRI
(RUMAH SAKIT UMUM AULIA)
JL. RAYA UTARA NO.3, KEMBANGARUM, SUTOJAYAN, BLITAR

SRI BINTARI, S.Kep.Ns
OWNER

KONSULTAN PENGAWAS :



PT. ETIKA PRANA BASWARA
Perumahan YKP Wisma Medokan A-5
Surabaya 60295
Telp. 031 - 8715121 ;
Email: epbaswara@gmail.com

AKHMAD BAIOWI, ST.
TEAM LEADER

KONTRAKTOR PELAKSANA :



PT. CITRA MANDIRI CIPTA
Jl. Bratang Gede III-G/2 Surabaya
Telp. 031 - 5044 123 ;

NURHADI
SITE MANAGER

NAMA GAMBAR :

POTONGAN A-A

NO. PROYEK :

SATUAN UKURAN :

SKALA

1:200
PAPER A3

TANGGAL :

DIGAMBAR :

DIPERIKSA :


DISETUJUI :

NO. REVISI

00

NO. LEMBAR

15

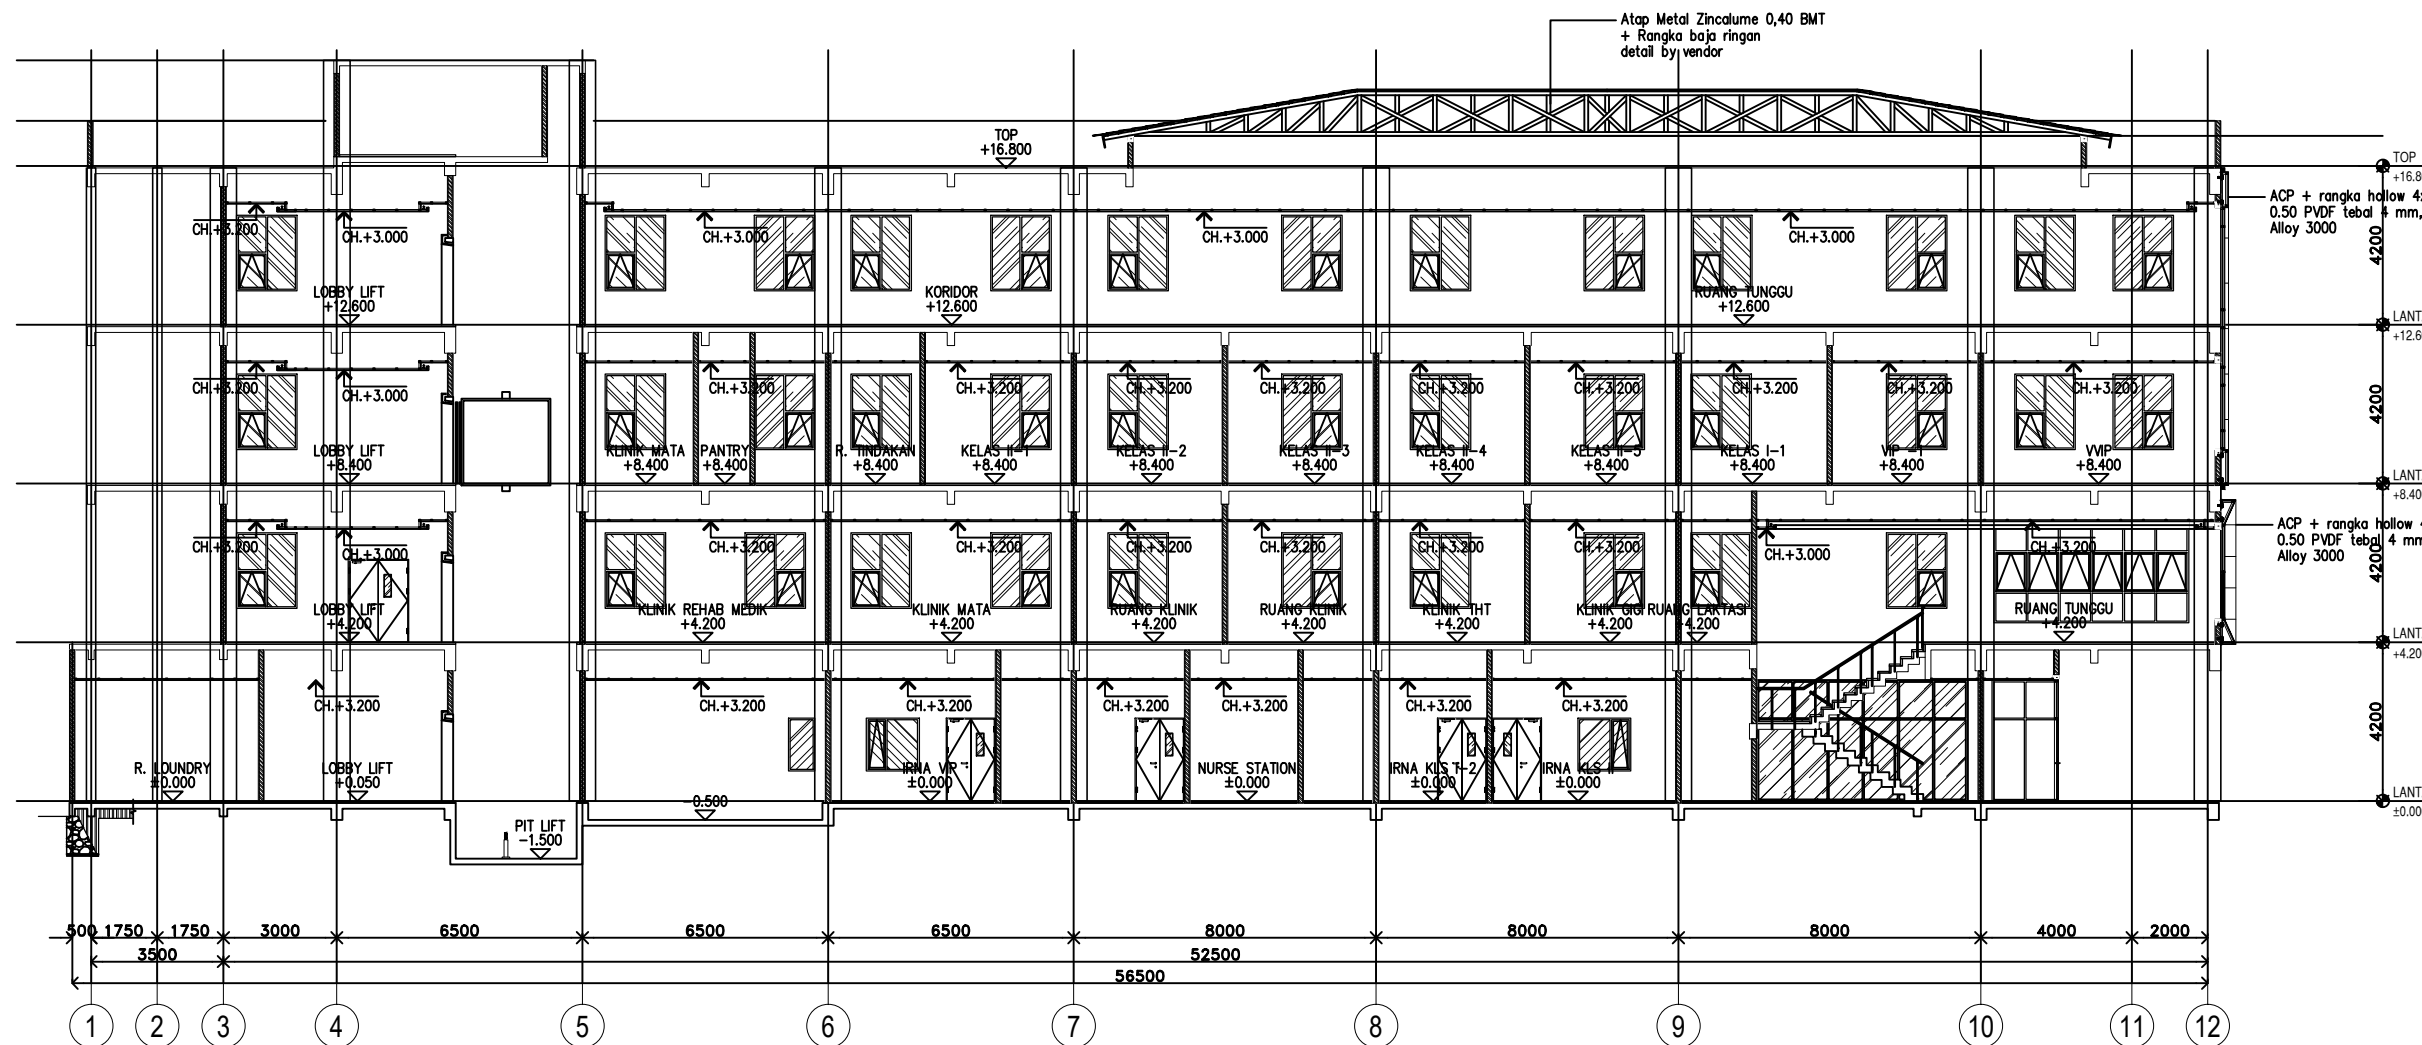

POTONGAN A-A
SKALA 1 : 200 PAPER A3



AS BUILT DRAWING

NAMA PROYEK :

PEKERJAAN GEDUNG MEDIK
(RUMAH SAKIT UMUM AULIA)
JL. RAYA UTARA NO.3, KEMBANGARUM, SUTOJAYAN, BLITAR

REVISI

NO	REVISI	TANGGAL	PARAF

PEMBERI TUGAS :

PT. WAHYU DYHAS PUTRI
(RUMAH SAKIT UMUM AULIA)
JL. RAYA UTARA NO.3, KEMBANGARUM, SUTOJAYAN, BLITAR

SRI BINTARI, S.Kep.Ns
OWNER

KONSULTAN PENGAWAS :



PT. ETIKA PRANA BASWARA
Perumahan YKP Wisma Medokan A-5
Surabaya 60295
Telp. 031 - 8715121 ;
Email: epbaswara@gmail.com

AKHMAD BAIDOWI, ST.
TEAM LEADER

KONTRAKTOR PELAKSANA :



PT. CITRA MANDIRI CIPTA
Jl. Bratang Gede III-G/2 Surabaya
Telp. 031 - 5044 123 ;

NURHADI
SITE MANAGER

NAMA GAMBAR :

POTONGAN B-B

NO. PROYEK :

SATUAN UKURAN :

SKALA

1: 200
PAPER A3

TANGGAL :

DIGAMBAR :

DIPERIKSA :

DISETUJUI :

NO. REVISI


AR 0402

NO. LEMBAR

00

NO. LEMBAR

16

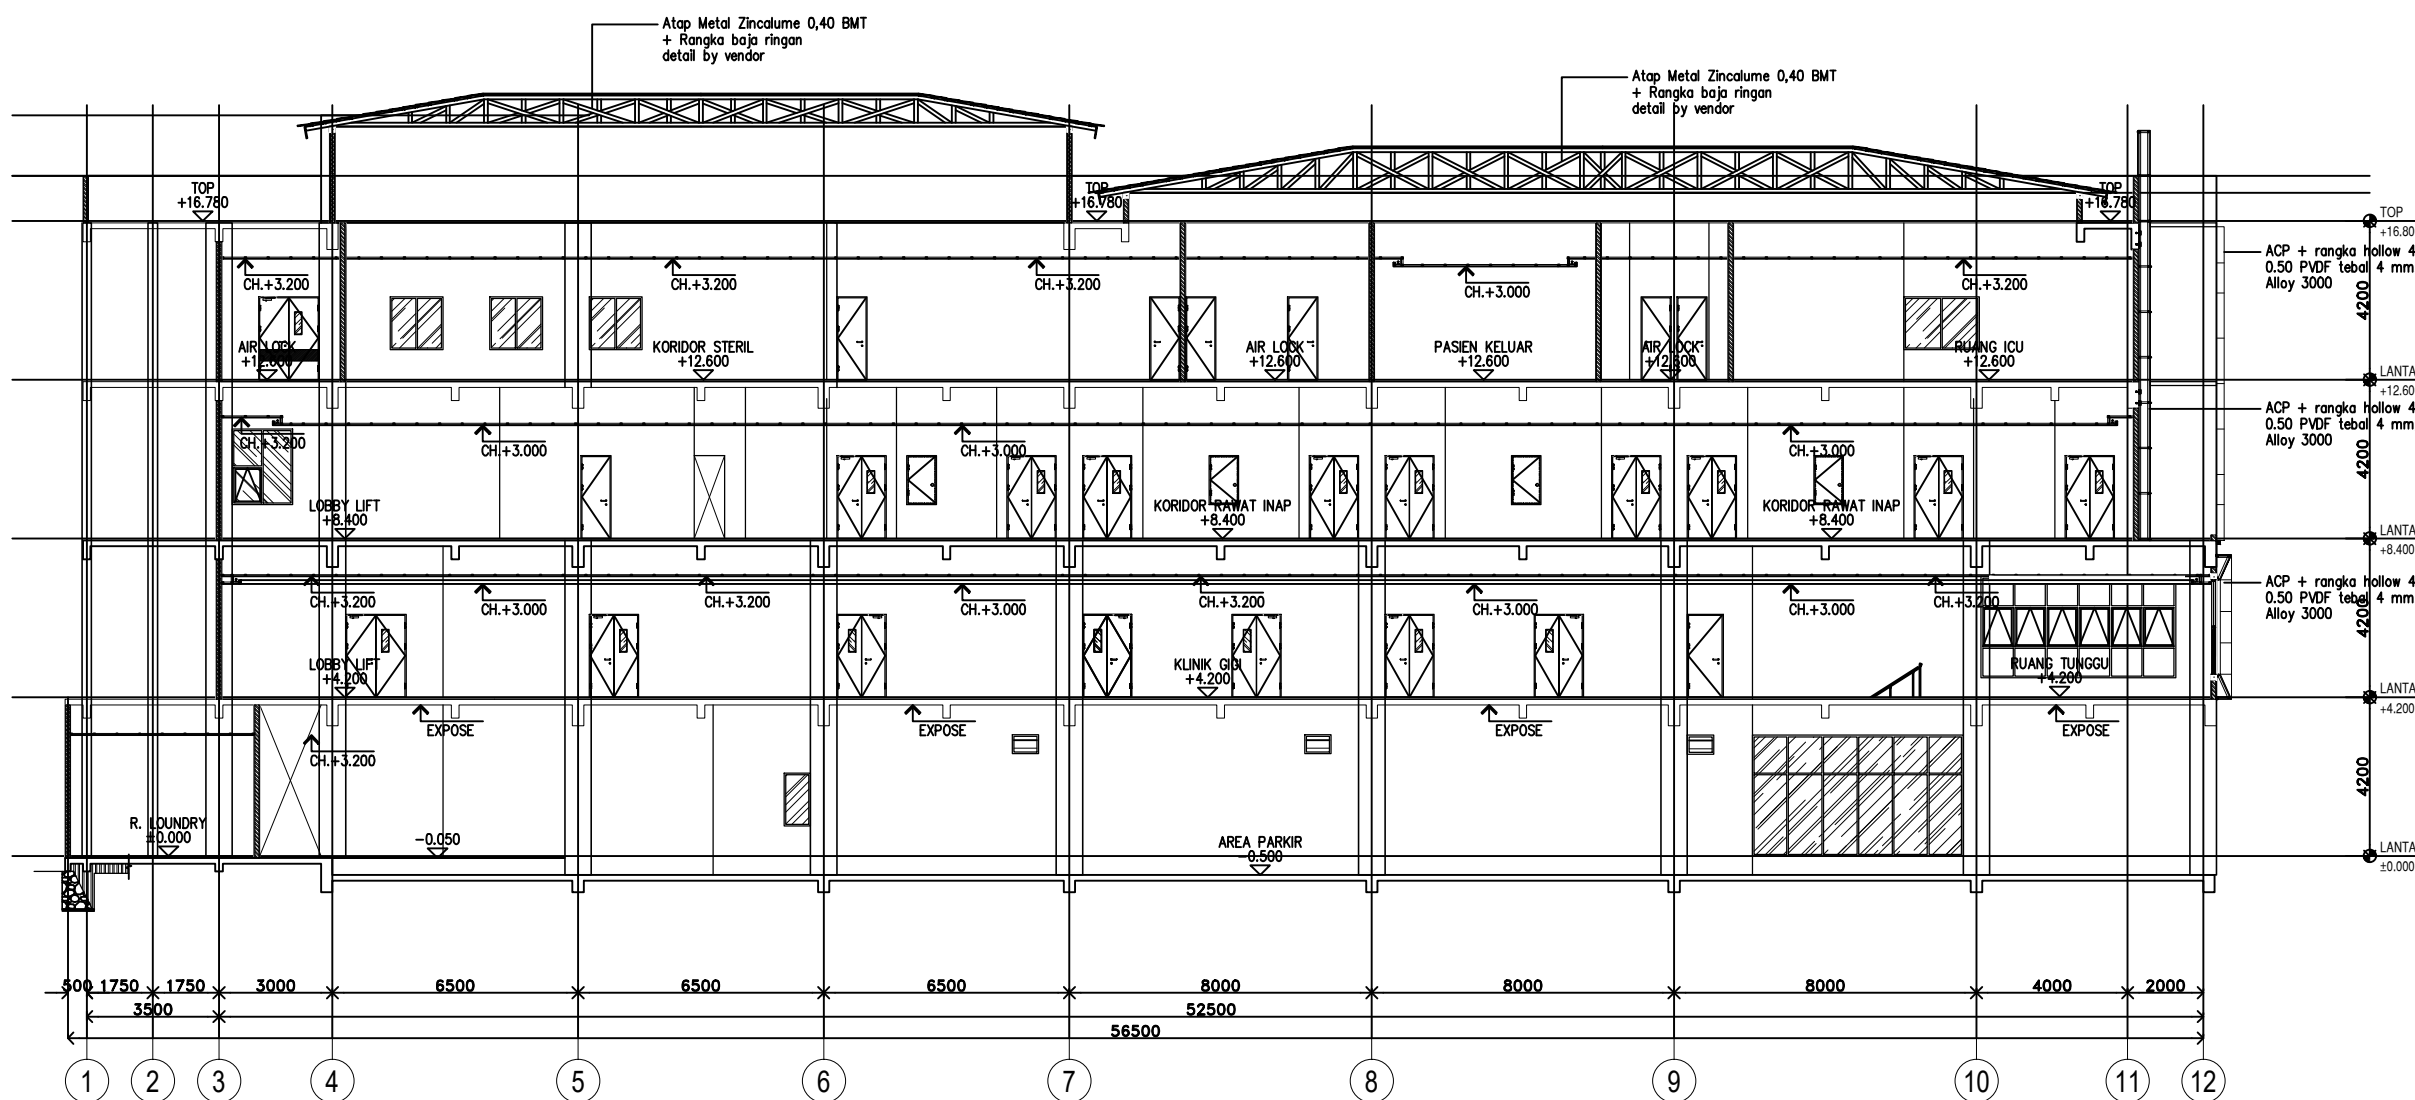

POTONGAN B-B
SKALA

1 : 200 PAPER A3



PT. WAHYU DYHAS PUTRI
**RUMAH SAKIT UMUM
 AULIA**

AS BUILT DRAWING

NAMA PROYEK :

PEKERJAAN GEDUNG MEDIK
 (RUMAH SAKIT UMUM AULIA)
 JL. RAYA UTARA NO.3, KEMBANGARUM, SUTOJAYAN, BLITAR

REVISI

NO	REVISI	TANGGAL	PARAF

PEMBERI TUGAS :

PT. WAHYU DYHAS PUTRI
 (RUMAH SAKIT UMUM AULIA)
 JL. RAYA UTARA NO.3, KEMBANGARUM, SUTOJAYAN, BLITAR

SRI BINTARI, S.Kep.Ns
 OWNER

KONSULTAN PENGAWAS :



PT. ETIKA PRANA BASWARA
 Perumahan YKP Wisma Medokan A-5
 Surabaya 60295
 Telp. 031 - 8715121 ;
 Email: epbaswara@gmail.com

AKHMAD BAIKOWI, ST.
 TEAM LEADER

KONTRAKTOR PELAKSANA :



PT. CITRA MANDIRI CIPTA
 Jl. Bratang Gede III-G/2 Surabaya
 Telp. 031 - 5044 123 ;

NURHADI
 SITE MANAGER

NAMA GAMBAR :

POTONGAN C-C

NO. PROYEK :

SATUAN UKURAN :

SKALA

1: 200
 PAPER A3

TANGGAL :

DIGAMBAR :

DIPERIKSA :


DISETUJUI :

NO. REVISI

00

NO. LEMBAR

17

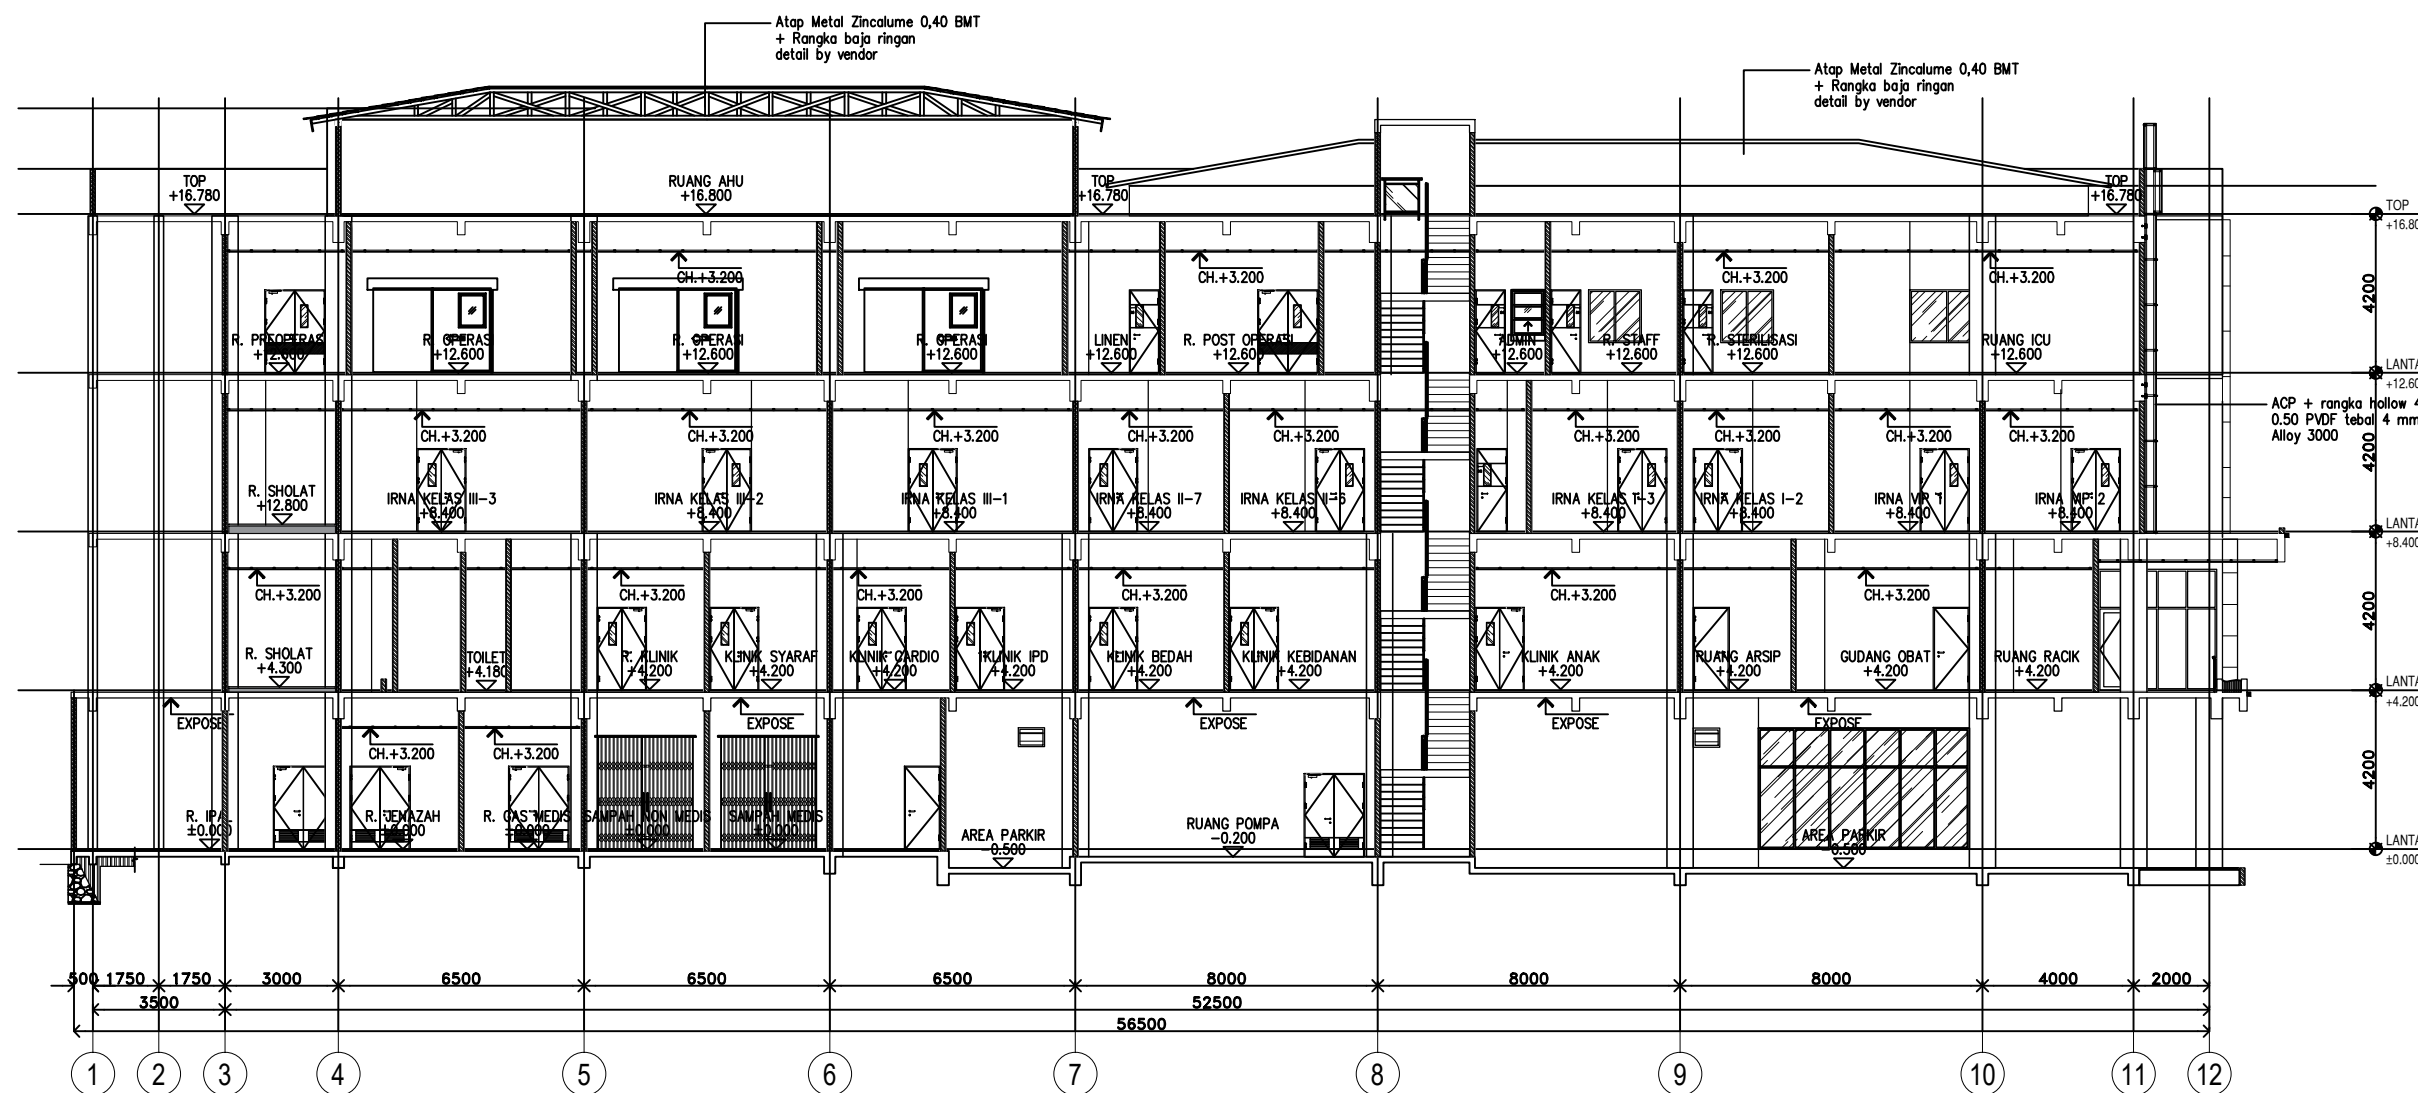

POTONGAN C-C
 SKALA 1 : 200 PAPER A3



AS BUILT DRAWING

NAMA PROYEK :

PEKERJAAN GEDUNG MEDIK
 (RUMAH SAKIT UMUM AULIA)
 JL. RAYA UTARA NO.3, KEMBANGARUM, SUTOJAYAN, BLITAR

REVISI

NO	REVISI	TANGGAL	PARAF

PEMBERI TUGAS :

PT. WAHYU DYHAS PUTRI
 (RUMAH SAKIT UMUM AULIA)
 JL. RAYA UTARA NO.3, KEMBANGARUM, SUTOJAYAN, BLITAR

SRI BINTARI, S.Kep.Ns
 OWNER

KONSULTAN PENGAWAS :



PT. ETIKA PRANA BASWARA
 Perumahan YKP Wisma Medokan A-5
 Surabaya 60295
 Telp. 031 - 8715121 ;
 Email: epbaswara@gmail.com

AKHMAD BAIKOWI, ST.
 TEAM LEADER

KONTRAKTOR PELAKSANA :




PT. CITRA MANDIRI CIPTA
 Jl. Bratang Gede III-G/2 Surabaya
 Telp. 031 - 5044 123 ;

NURHADI
 SITE MANAGER


NAMA GAMBAR :

POTONGAN D-D
 POTONGAN E-E

NO. PROYEK :	TANGGAL :		
SATUAN UKURAN :	DIGAMBAR :		
	DIPERIKSA :		
	DISETUJUI :		
SKALA	NO. GAMBAR	NO. REVISI	NO. LEMBAR
1: 200 PAPER A3	AR 0404	00	18

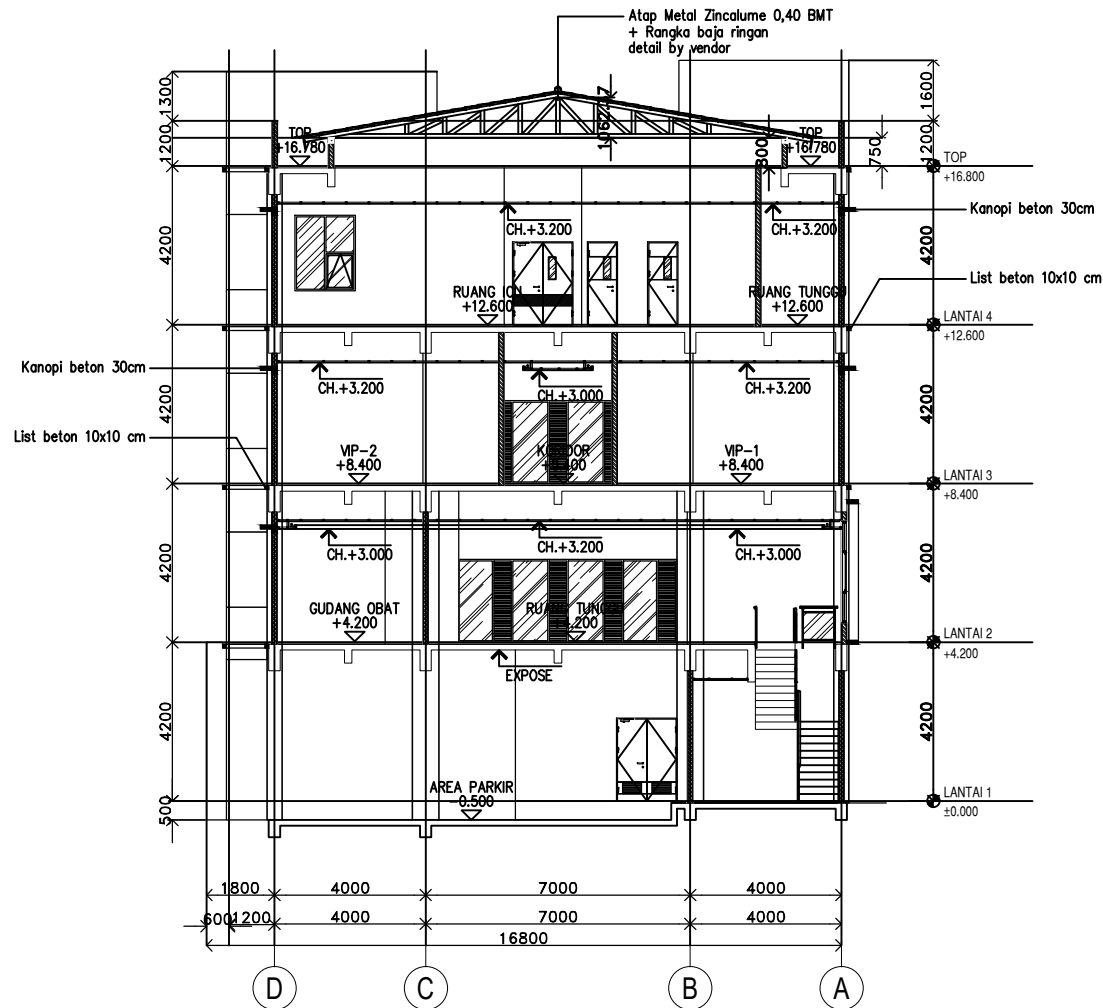

POTONGAN D-D
 SKALA 1 : 200 PAPER A3

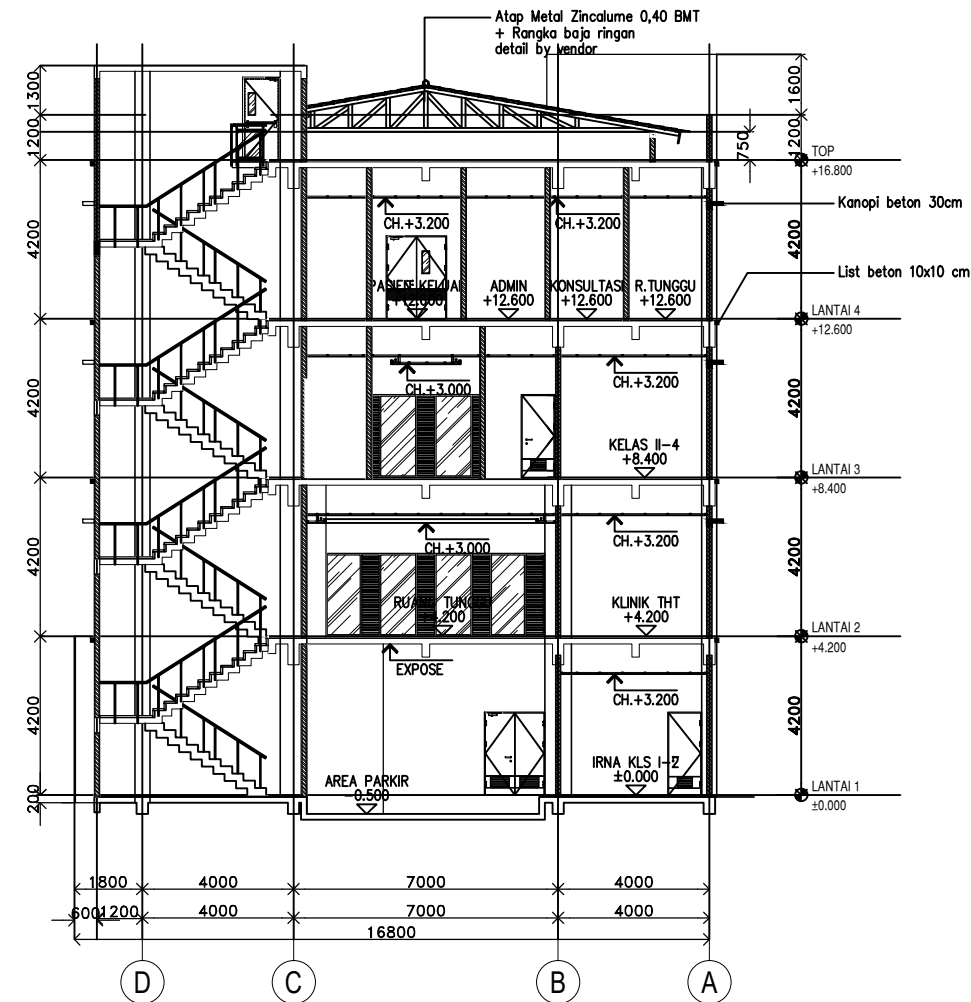

POTONGAN E-E
 SKALA 1 : 200 PAPER A3



PT. WAHYU DYHAS PUTRI
**RUMAH SAKIT UMUM
 AULIA**

AS BUILT DRAWING

NAMA PROYEK :

PEKERJAAN GEDUNG MEDIK
 (RUMAH SAKIT UMUM AULIA)
 JL. RAYA UTARA NO.3, KEMBANGARUM, SUTOJAYAN, BLITAR

REVISI

NO	REVISI	TANGGAL	PARAF

PEMBERI TUGAS :

PT. WAHYU DYHAS PUTRI
 (RUMAH SAKIT UMUM AULIA)
 JL. RAYA UTARA NO.3, KEMBANGARUM, SUTOJAYAN, BLITAR

SRI BINTARI, S.Kep.Ns
 OWNER

KONSULTAN PENGAWAS :



PT. ETIKA PRANA BASWARA
 Perumahan YKP Wisma Medokan A-5
 Surabaya 60295
 Telp. 031 - 8715121 ;
 Email: epbaswara@gmail.com

AKHMAD BAIDOWI, ST.
 TEAM LEADER

KONTRAKTOR PELAKSANA :




PT. CITRA MANDIRI CIPTA
 Jl. Bratang Gede III-G/2 Surabaya
 Telp. 031 - 5044 123 ;

NURHADI
 SITE MANAGER

NAMA GAMBAR :

POTONGAN H-H

NO. PROYEK :	TANGGAL :		
SATUAN UKURAN :	DIGAMBAR :		
	DIPERIKSA :		
	DISETUJUI :		
SKALA	NO. GAMBAR	NO. REVISI	NO. LEMBAR
1: 200 PAPER A3	AR 0406	00	20

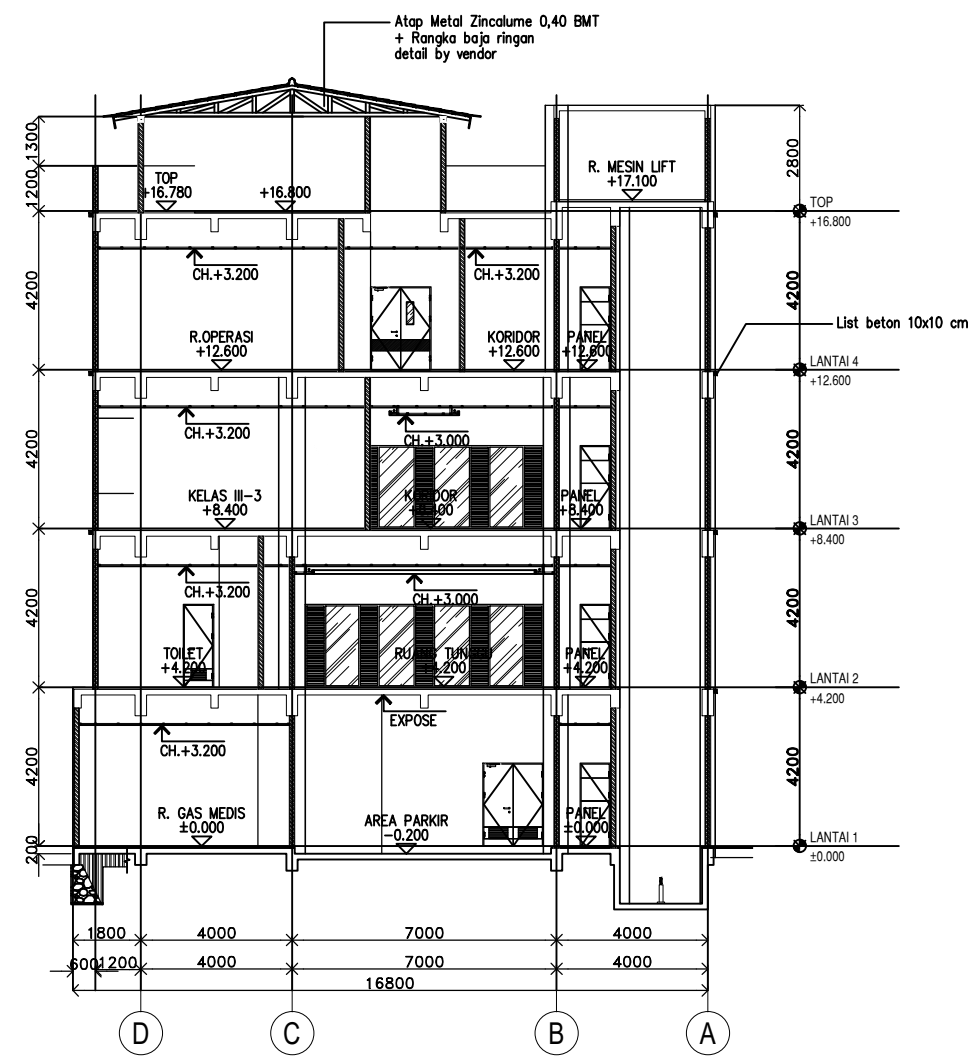

POTONGAN H-H
 SKALA 1 : 200 PAPER A3